

PROSPECTION - INVENTAIRE DE LA
REGION DU HAUT-ELLE
BILAN 1989

559^a

SOCIETE D'HISTOIRE ET D'ARCHEOLOGIE
DU PAYS DE LORIENT

Roger BERTRAND

PROSPECTION - INVENTAIRE DE LA REGION
DU HAUT-ELLE (MORBIHAN)

(Communes du Faouët, Lanvenegen, Langonnet, Priziac, Guiscriff , Ploërdut)

La campagne 1989 de prospection - inventaire dans la région du Haut-Elle s'est étalée sur toute l'année, de Janvier à Décembre:

1 . Les travaux d'enquêtes et de recherches auprès des habitants de la région se sont déroulés sans interruption, de Janvier à Décembre. La prospection sur le terrain, reconnaissance de sites déjà connus et recherche de sites inédits, s'est faite de Janvier à Avril et d'Octobre à Décembre, avec une interruption pendant le Printemps et l'Eté, l'abondance de la végétation et la poussée des cultures rendant alors impossible tout travail au sol.

2 . Deux heures de reconnaissance aérienne ont été effectuées en Avril et Aout.

3 . Les travaux d'inventaire et de recherche bibliographique se sont faits sans interruption, pendant toute l'année.

Les prospections systématiques au sol ont intéressé les communes de Ploërdut et de Priziac.

Les travaux d'inventaire et de reconnaissance de sites ont intéressé ~~les~~ ^{des} 6 communes visées par le programme : Le Faouët, Lanvenegen, Langonnet, Priziac, Guiscriff, Ploërdut

Ont participé à ce chantier :

- Mrs Barach, Bertrand, Bonfils, Bouyat, Estienne, Le Bec, Loroue, Roux, Royan, Simon.

- Mmes ou Mlles Benoit, Bertrand, Crombez, De Toc, Royan.

Cette opération n'a disposé d'aucun crédit officiel. Seule la Soc. d'Histoire et d'Archéologie du Pays de Lorient a subventionné deux heures d'avion pour reconnaissance aérienne et des frais de photocopie.

REPERTOIRE DES SITES RECONNUS

Les exigences de date ne nous permettent pas de joindre à ce rapport les fiches de chaque site découvert ou reconnu. Ce classement par fiches est actuellement en cours de réalisation et sera adressé à la Direction des Antiquités de Bretagne dans les meilleurs délais.

COMMUNE DE PRIZIAC

W - BOTQUENVEN

Allée couverte. Très dégradée. Quatre orthostats sont encore visibles. La dalle de couverture, affaissée, montre une vingtaine de cupules. A livré quelques tessons de poterie romaine. Section F1, parcelle 119. Biblio (1)

W - BOTQUENVEN

Stèle hémisphérique gauloise. Quelques cupules. Provient d'un talus en bordure de la voie ancienne Priziac - Le Faouët. Section E2, parcelle 396 (Position actuelle). Biblio (1).

W - BOTQUENVEN

Stèle quadrangulaire gauloise à angles tronqués et sommet arrondi. Actuellement dans une cour de ferme. Section F1, parcelle 147 (Position d'origine). Biblio (1)

- KERHAS

W Stèle hémisphérique gauloise. Diamètre : 0,65 à 0,70m. Hauteur : 0,40m. Section C2, parcelle 320 (Position actuelle). La position d'origine de la stèle était à l'angle SE de la parcelle 317. Dans cette parcelle 317 les travaux de fondation d'une maison récemment construite ont atteint une cavité dans le sol qui pourrait être un souterrain de l'Age du Fer. Biblio (1)

W - KERHAS

Site gallo-romain. Mobilier ramassé en surface : tegulae, briques, poteries communes dont un fragment de panse d'amphore, céramique sigillée (Drag 37 et Drag 38), le tout très fragmenté. Pas de substructions visibles au sol. Une reconnaissance aérienne a décelé la présence d'un bâtiment quadrangulaire (9,9 à 11,5m x 7,6 à 8,9m) semblant posséder des contreforts d'angle, qui pourrait être médiéval. Section C2, parcelles 431 et 441.

(1) Bibliographie. DE TOC A.M, BARRACH A, LE BEC L - 1988-89 -

"Découvertes récentes dans les régions du Faouët et de Ploërdut"

Bull. de la Soc. d'Histoire et d'Archéo. du Pays de Lorient, pp. 46-49.

25/4/57

- KERHAS - *ce site n'a pas été rentré dans la 3^e BARC par manque d'info. (pas cadastre, pas fiche de déclaration)*
Tombelles protohistoriques. Disséminées dans les parcelles

340, 341 et 342 de la section C2.

- VU* - KERHERO

Stèle gauloise hémisphérique. Diamètre : 0,85m. Hauteur : 0,55m. A son sommet, cavité : 0,18 m de côté, 0,13m de profondeur. 18 cupules groupées sur le sommet. Croix gravée sur le pourtour (0,13m x 0,12m).
Trouvée dans une parcelle dénommée " Prat groès ". Aujourd'hui dans la parcelle 349 de la section F2. Biblio (1)

- 25/4/57* - KERIQUEL *- site non rentré dans la BARC par manque d'info. - K.B.*

Tombelle protohistorique. Dans un taillis de la parcelle C2, 359. Près de l'ancien village abandonné de Keriquel.

- VU* - KERJEAN

Stèle hémisphérique gauloise. Porte de nombreuses cupules.
Trouvée dans un talus bordant le chemin de Kerjean à Carnal. Aujourd'hui dans la parcelle 63 de la section E1. Biblio (1)

- VU* - LA ROCHE PIRIOU

Trésor de monnaies médiévales. Section F2, parcelle 487.
Le trésor découvert en Février 1972 était contenu dans une toile placée dans une cavité creusée dans l'arène granitique, à 400m environ de la motte féodale de la Roche Piriou. L'un des membres de l'équipe de prospection avait participé au sauvetage de ce trésor qui a pu être étudié au Cabinet des Médailles.
Les 286 monnaies ont été frappées entre 1180 et 1350. L'enfouissement est intervenu entre Septembre 1350 et Avril 1351.
Biblio : DUPLESSY J, 1976 - " Le trésor de Priziac (Morbihan). Contribution à l'étude du monnayage de Philippe VI ". Revue numismatique, tome XVIII.

- VU* - MENEPEMEUR

Village médiéval. Section C1, parcelle 161. Les anomalies de végétation dans le taillis de la parcelle 161 ont permis de reconnaître deux maisons à pignons courbes de dimensions similaires : 8,50 x 6,80m et 8,60 x 6,90m mais d'orientations différentes. A l'une de ces maisons sont accolées deux petites pièces de 4,30 x 3,80m et 3,90 x 3,60m. D'autres structures semblent exister sous la végétation très dense de cette parcelle qui semble bien n'avoir jamais été cultivée. Toponyme : " Rons vien " en 1821.

- VU* - PELLAN VIHAN

Deux tombelles protohistoriques. Section C2, parcelle 391.
Toponyme : " Goh Illis ". Biblio (1)

23/4/97

- LICHOUET

- D site non rentré dans la BARC par manque d'information. K.B

Stèle hémisphérique gauloise. Section F1, parcelle 237.

Biblio (1).

- PONT TOURNANT

✓
Dolmen. La dalle de couverture est en place, soutenue par six orthostats. Biblio (1).

- SAINT - MICHEL

✓
Stèle hémisphérique gauloise. Son sommet est creusé d'une cavité carrée. Section A1, parcelle 86. Biblio (1).

- TREUSCOAT

✓
Dépot de haches à douille. Sept haches retrouvées dont cinq ont pu être étudiées par la Labo. d'Anthropo. Préhist. de Rennes. Trouvées au cours d'un défrichement, elles étaient proches de quatre tombelles arasées lors de cette opération (dimensions approximatives : 3m de diamètre, 1m de haut) et qui étaient constituées de petites pierres. Section C2, parcelle 439.

Biblio : BRIARD J., GOUZIN PH., ONNEE Y. " Deux dépôts inédits de l'Age du Bronze " Soc. d'Hist. et d'Archéo. du Pays de Lorient, 1988-1989, pp. 22-28.

- TREUSCOAT

✓
Manoir médiéval. Section C2, parcelle 467. Le manoir de Treuscoat a été vendu au début des années 70, et remonté par son nouveau propriétaire, Mr Cadiau, à Plonévez du Faou. Il mesurait 13m de long et 6m de large avec une tourelle d'escalier sur la facade arrière.

- TREUSCOAT

✓
Anomalie de végétation détectée par reconnaissance aérienne. Dans une parcelle de lande couverte d'un taillis de ronces et d'épineux, défaut de pousse de la végétation dessinant un ovale d'une trentaine de mètres de longueur. Section C2, parcelle 487. Dans la parcelle voisine 484 l'exploitant agricole de Treuscoat a ramassé 3 fragments de tegulae et un fragment de vase ouvert. La reconnaissance au sol n'a pu être faite dans de bonnes conditions, l'épaisseur du taillis d'épineux rendant difficile la progression à pied.

COMMUNE DU FAOÛET

VU - COSQUERIC

Stèle tronconique avec une gorge à son sommet. Trouvée " près d'une voie romaine ". Position actuelle : section C2, parcelle 558. Biblio (1).

VU - KERANVAL

Dépôt de haches à douille. Quatorze haches retrouvées en 1909 en démolissant un talus au lieu-dit " Penfeld " près du bourg du Faouët. Biblio : MARSILLE L. 1909 " Les 14 haches de Keranval " Bull. de la Soc. Polym. du Morbihan. T 2, 145.

VU - KERSOUFFLET

Hache de combat en cuivre découverte en 1882 lors d'un labour. Longueur : 340mm. Poids : 2,7kg. Biblio : BRIARD J. 1965 - Les dépôts bretons et l'âge du bronze atlantique, pp. 52-54. BRIARD J. Les tumulus d'Armorique, p 109. GIOT P.R, BRIARD J, PAPE L - 1979 - Protohistoire de la Bretagne.

VU - LAMBELLEGUIC

Deux stèles gauloises, l'une haute et quadrangulaire, l'autre basse et tronconique. Position d'origine : section D2, parcelle 189, dans l'enclos de la chapelle de Lambelleguic. Position actuelle : section D2, parcelle 188, dans une cour de ferme. Biblio (1).

VU - LA VILLENEUVE

Trois statères gaulois, probablement osismiens, trouvés "au hameau de La Villeneuve" au Faouët, d'après un manuscrit inédit de R. Kerviler datant sans doute de 1873 et cité par J.B. Colbert de Beaulieu. Biblio : Colbert de Beaulieu J.B. 1957 - " Notices de numismatique celtique " Annales de Bretagne, t. LXIV, n° 1, p. 34.

VU - ROZENLAER

Dépôt de haches à douille et à talon. Section D. Dans la parcelle 270, 1 hache à douille et 3 haches à talon. Dans la parcelle 265, 1 hache à talon. Dépôt étudié au Labo. d'Anthro. Préh. de Rennes. L'une de ces haches analysée par J.R. BOURHIS a montré une forte teneur en étain. Biblio : BRIARD J, GOUZIN Ph, ONNEE Y, "Deux dépôts inédits de l'Age du Bronze". Soc. d'Hist. et d'Archéo. du Pays de Lorient, 1988-1989, pp. 22-28.

- SAINT FIACRE

Stèle hémisphérique gauloise. Sommet aplati. Section F2, parcelle 280. Biblio (1).

COMMUNE DE LANGONNET

341 vu - COSPEREC VIHAN

Stèle hémisphérique gauloise. Diamètre : 1,15m. Hauteur : 0,50m. Sur le sommet, cavité profonde de 0,27cm et large de 0,68m.

Une cupule. Section XH, parcelle 6.

21 vu - ABBAYE DE LANGONNET 7-24/4/37

Stèle hémisphérique gauloise. Quelques cupules. Trouvée sur la commune de Plouray, dans un bois proche appartenant à l'abbaye. Position actuelle : Cour de l'abbaye, façade du musée.

11 vu - CROIX DE KERSCREHEN

Stèle tronconique. Trouvée au cours d'un labour. Section XE, parcelle 11.

COMMUNE DE LANVENEGEN

vu - KEROUAL D'EN HAUT

Allée couverte. Six orthostats sont encore visibles, dont quatre affaissés. Deux dalles de couverture. Longueur de l'allée : 11m au moins. Les structures du tumulus sont décelables sur une hauteur de 1,50m environ. Section A3, parcelle 1303.

vu - Sans localisation

Lot de monnaies gauloises mis à jour en 1844 qui contenait "un bon nombre" de pièces d'électrum de deux modules, statères et quarts de statères, d'un type trouvé principalement chez les Osismes où il a été également frappé en bon or. Ces monnaies sont au type de la fente. Biblio : LEMIERE P.L. 1852 - "Essai sur les monnaies gauloises de la Bretagne armoricaine" Bull. arch. de l'Association bretonne. p. 229-230
LA TOUR Henri de . 1892 . Atlas des monnaies gauloises, pl XXI, 6518 et 6535

COLBERT DE BEAULIEU J.B. 1953 "Les monnaies celtiques des Vénètes" Mémoires de la Soc. d'Hist et d'Archéo. de Bretagne. T. XXXIII, p. 17

COLBERT DE BEAULIEU J.B. 1956 . "Le trésor de monnaies osismiennes de Guingamp" Revue belge de numismatique, p. 137.

COMMUNE DE GUISCRIF

vu - LES KAOLINS

Stèle hémisphérique gauloise. Diamètre : 1,35m. Hauteur : 0,90m. Trente cupules dispersées à la surface. Rainure de 8cm de diamètre gravée sur la pourtour. Section OI, parcelle 199. Biblio (1).

COMMUNE DE PLOERDUT

VU - QUENEPOZEN

Grand tertre ovalaire de 50 x 6 x 1m orienté NS, situé sur le flanc nord de la colline de Quenepozen, dans un chemin désaffecté. Section II, en bordure des parcelles 70 et 29. Biblio (1).

VU - BOIS DE LOCHRIST

Etablissement gallo-romain identifié par la présence de nombreuses tegulae apparues à la suite du déracinement d'un épicea qui avait pris racine sur un tertre ovalaire de 14 x 10 x 1m inclus dans une enceinte rectangulaire de 60 x 46m. Section R4, parcelle 438. Biblio (1).

VU - LA VILLENEUVE

Etablissement gallo-romain identifié par la mise au jour d'une grande quantité de tegulae lors de la destruction d'un talus. Section 01, parcelle 187. Biblio (1).

COMMUNE DE LE CROISTY

La commune de Le Croisty n'a pas fait l'objet de travaux pendant l'année 1989.

S O N D A G E A P R I Z I A C

- PELLAN - VIVAN

La prospection en surface avait détecté une dalle de granit gisant à fleur de sol dans la parcelle C2 391. A notre demande, Olivier KAISER de la circonscription des Antiquités de Bretagne est intervenu sur le site pour y effectuer un sondage. Ce qui paraissait être la dalle de couverture d'une tombe à coffre n'était en fait qu'un bloc naturel. Le sondage n'a retrouvé aucune structure ni reste d'une inhumation.

R E S U L T A T S D E L A C A M P A G N E 1 9 8 9

A l'issue d'une année de prospection-inventaire, les résultats obtenus couvrent toutes les périodes préhistoriques et historiques, sauf le Paléolithique. (Voir carte)

- Néolithique : 3 sépultures mégalithiques à Priziac et Lanvenegen.
- Périodes protohistoriques : 4 dépôts ou trouvaille isolée de haches en cuivre ou bronze, 3 zones à tombelles à Priziac et au Faouët. 14 stèles armoricaines, 2 dépôts de monnaies gauloises à Priziac, au Faouët, à Lanvéneën, Langonnet, Guiscriff.
- Période gallo-romaine : 3 sites à tegulae à Priziac et Ploërdut
- Epoque médiévale : un village, un trésor monétaire, un manoir à Priziac.
- Epoque indéterminée : tertres ovalaires et enceinte à Ploërdut, enceinte ovalaire à Priziac.

Cependant les résultats obtenus n'ont pas atteint toutes les espérances mises dans cette opération :

- Les travaux d'inventaire et la recherche bibliographique ont donné des résultats positifs, retrouvant nombre de sites anciennement reconnus, déjà signalés ou encore inédits.
- Par contre les prospections systématiques n'ont pu se dérouler dans de bonnes conditions pour plusieurs raisons. L'époque des labours est brève, d'Octobre à Avril. Au printemps et en Été les champs sont à peu près inexploitable pour l'archéologue à pied, le sol des sous-bois et des futaies est envahi par une végétation désordonnée et souvent impénétrable. De nombreuses parcelles restent en pâture à longueur d'année. Pour les parcelles cultivées, c'est le maïs qui prime. Là aussi le sol est rarement visible, caché par des engrais naturels, lisier ou fumier, ou des détritiques de maïs. Et on a parcouru des champs où l'on avait simplement passé la herse, sans retourner le sol.

Beaucoup de temps a été dépensé pour simplement rechercher les champs labourés. Ainsi dans la journée du 19.11.89 une équipe de trois personnes n'a trouvé que quatre champs labourés pour une quarantaine de parcelles parcourues. La rentabilité de la prospection se ressent de cet état de choses. En fait, les enquêtes effectuées auprès des habitants ont plus apporté que la prospection systématique au sol dont les résultats sont modestes.

Il nous semble que la méthode de prospection doit être changée et faire appel à d'autres techniques. La prospection systématique au sol doit être remplacée par la prospection aérienne qui a fait ses preuves dans ce type de recherches et permettra :

- un repérage des sites invisibles au sol du fait de la couverture végétale : pâtures, landiers impénétrables, etc...
- un repérage facile des champs cultivés.

Ces reconnaissances aériennes pourraient être effectuées par un membre de la Soc. d'Hist. et d'Archéo. du Pays de Lorient, Georges PIN, ancien pilote de l'Armée de l'Air, archéologue amateur qui a participé à des chantiers de fouilles.

Il reste à trouver le financement de ce programme. Des contacts sont en cours avec le " Crédit Agricole du Morbihan " qui ne semble pas être, a priori, hostile à un certain engagement financier. La Société d'Histoire et d'Archéologie du Pays de Lorient pourra de son côté aider un peu ce programme, à la condition qu'intervienne un soutien du Ministère. L'ensemble du financement dépendra d'une subvention par l'Etat dont cette opération ne pourrait pas se passer.

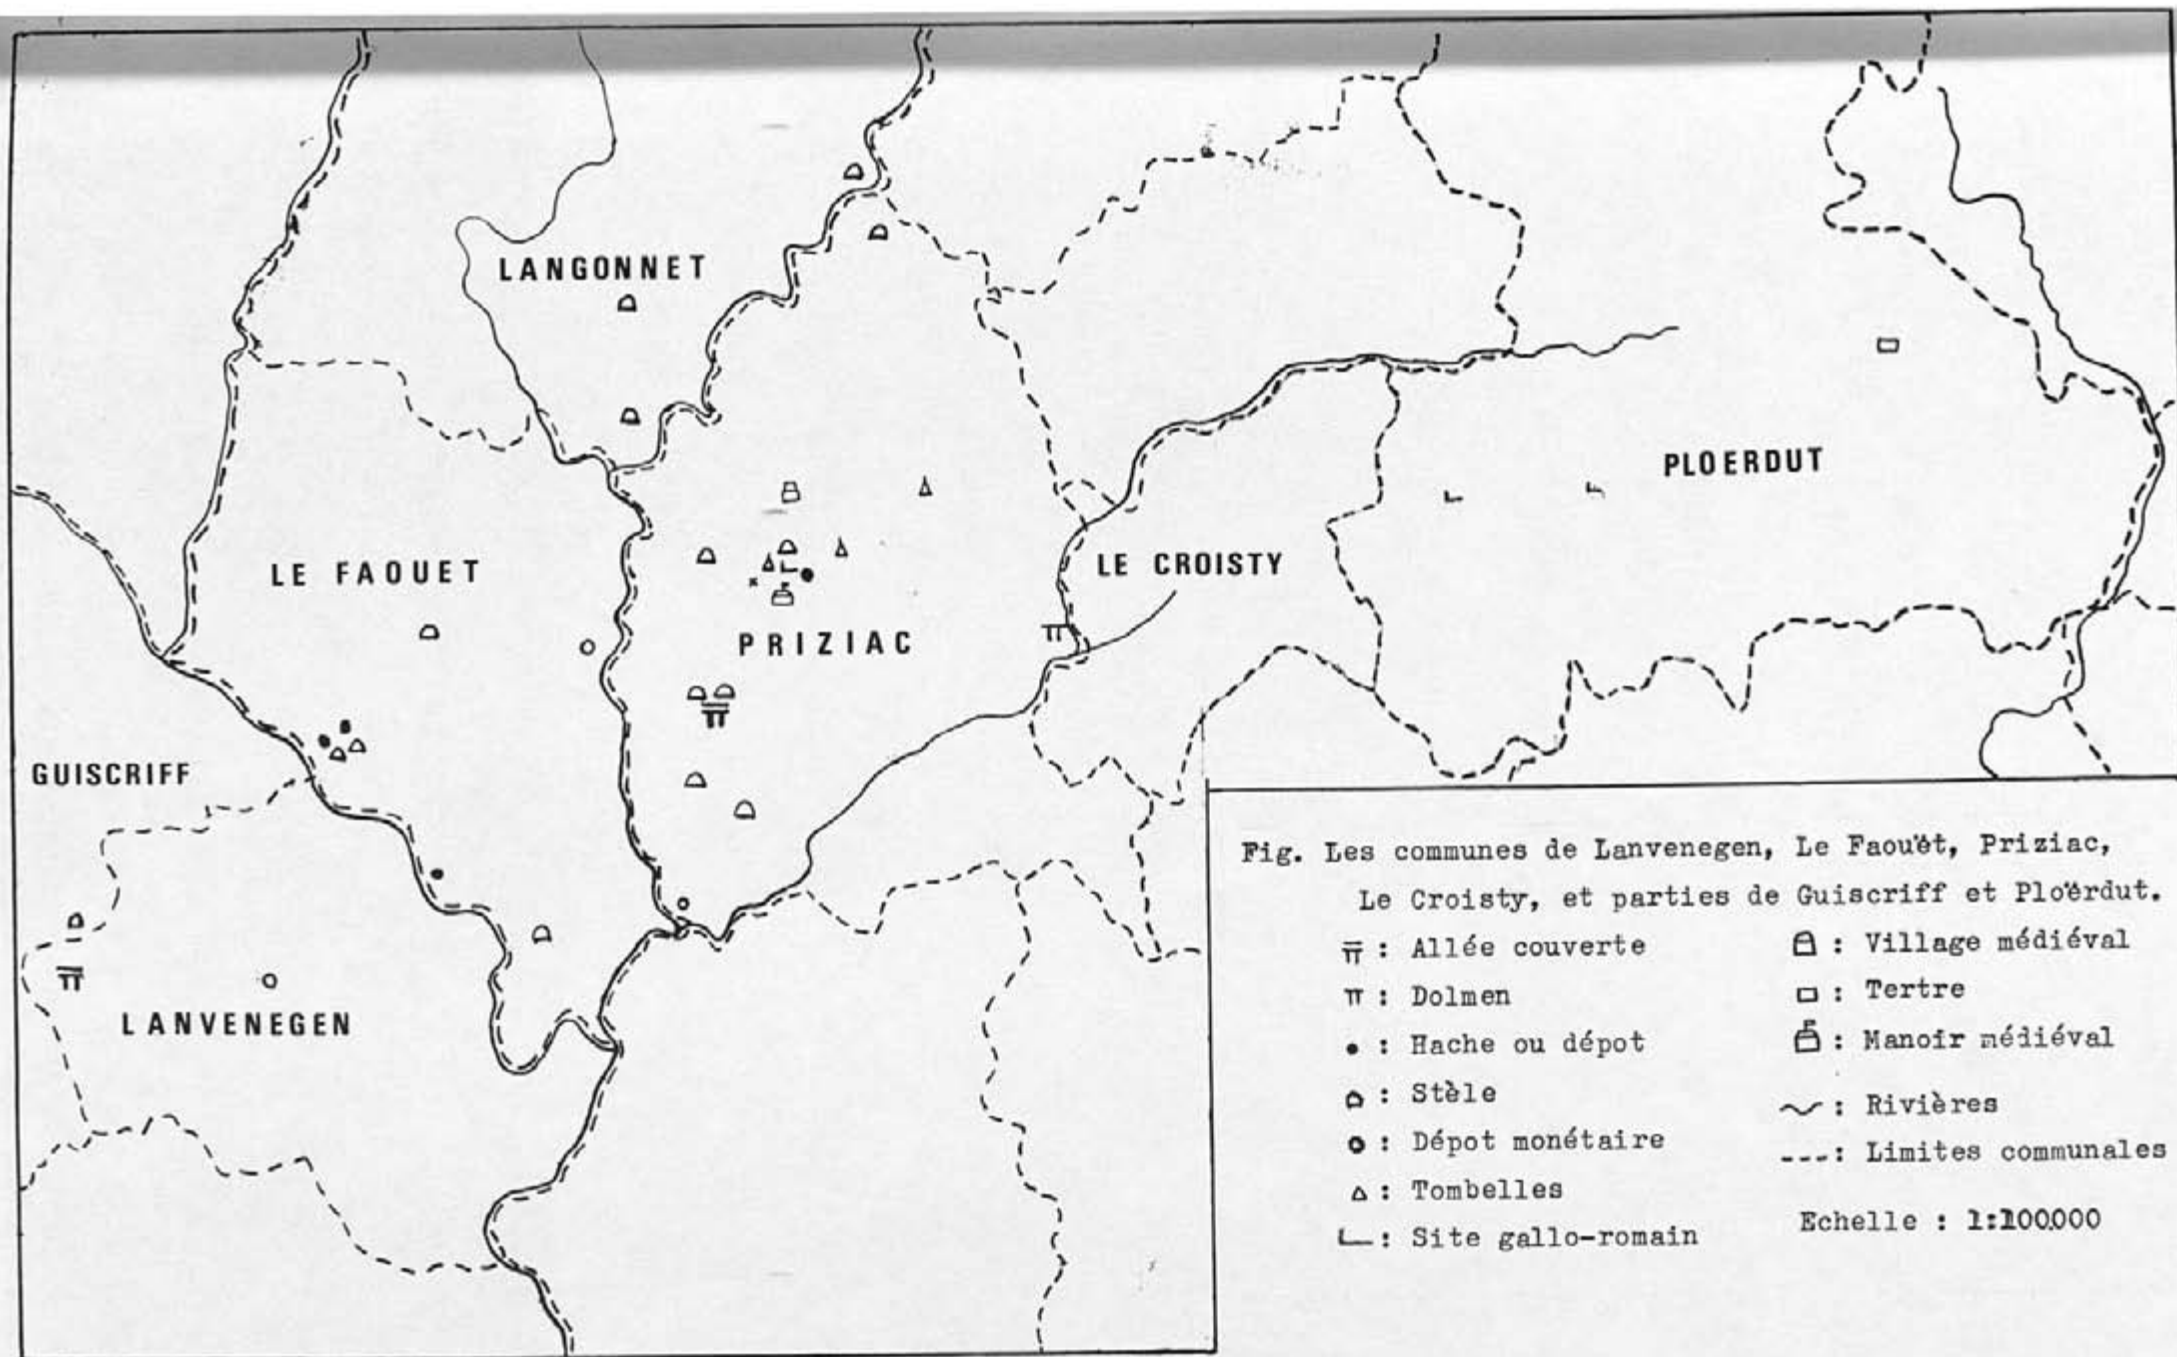


Fig. Les communes de Lanvenegen, Le Faouët, Priziac, Le Croisty, et parties de Guiscriff et Ploërdut.

- | | |
|-----------------------|--------------------------|
| π : Allée couverte | ⊠ : Village médiéval |
| π : Dolmen | ◻ : Tertre |
| • : Hache ou dépôt | ⊞ : Manoir médiéval |
| ◐ : Stèle | ~ : Rivières |
| ◉ : Dépôt monétaire | --- : Limites communales |
| Δ : Tombelles | |
| L : Site gallo-romain | Echelle : 1:100000 |



SKOL-UEH AR VRO
INSTITUT CULTUREL
DE BRETAGNE

56-057-001.AP

1989/Beckend

Sté Archéologie Histoire
du Pays de Lorient
Cité Allende
56100 LORIENT

Département : MORBIHAN
Commune : LE FAOUET
Lieu-dit : ROZENLAER
N° Identification du site : / / / /

Nature : HACHES EN BRONZE Diamètre moyen : m.
Datation : AGE DU BRONZE Protection : MH 15 SC S1

DESCRIPTION

5 haches en bronze retrouvées dans les parcelles :

- D2 270 : une hache à douille découverte en 1981

un dépôt de 3 haches à talon en 1987. Mesurent de 125 à
160mm de long et sont du type armoricain classique.
Elles ne comportent pas d'anneaux.

- D2 265 : une hache à talon du même type retrouvée en 1987.

Longueur : 161mm

RENSEIGNEMENTS COMPLEMENTAIRES

☐ Fouilles

☐ Sondages

☐ Etude inédite

☐ Plans

☐ Photographies

☐ Photographies aériennes

☒ Témoignages

☐ Tradition orale

☐ Mobilier

☐ Documents divers

pouvant être obtenus auprès de : Soc. d'Hist. et d'Archéo. du Pays de Lorient

BIBLIOGRAPHIE

☐ Simple mention

☒ Recherche approfondie

BRIARD J. GOUZIN Ph. ONNEE Y. - " Deux dépôts inédits de l'Age du Bronze :
Treuscoat à Priziac et Rozenlaer au Faouet ". Bull. de la Soc.
d'Hist. et d'Archéo. du Pays de Lorient 1988-1989, pp. 22-26.

Cadastre


Année : 1977

Section(s) et parcelle(s) : D2, 265 et 270

Coordonnées de l'épicentre

Zone Lambert : X 11

X = 163,050 } pour 163,000 }
Y = 354,100 } D2 354,000 } D2
Altitude NGF: 110m } 270 100m } 265

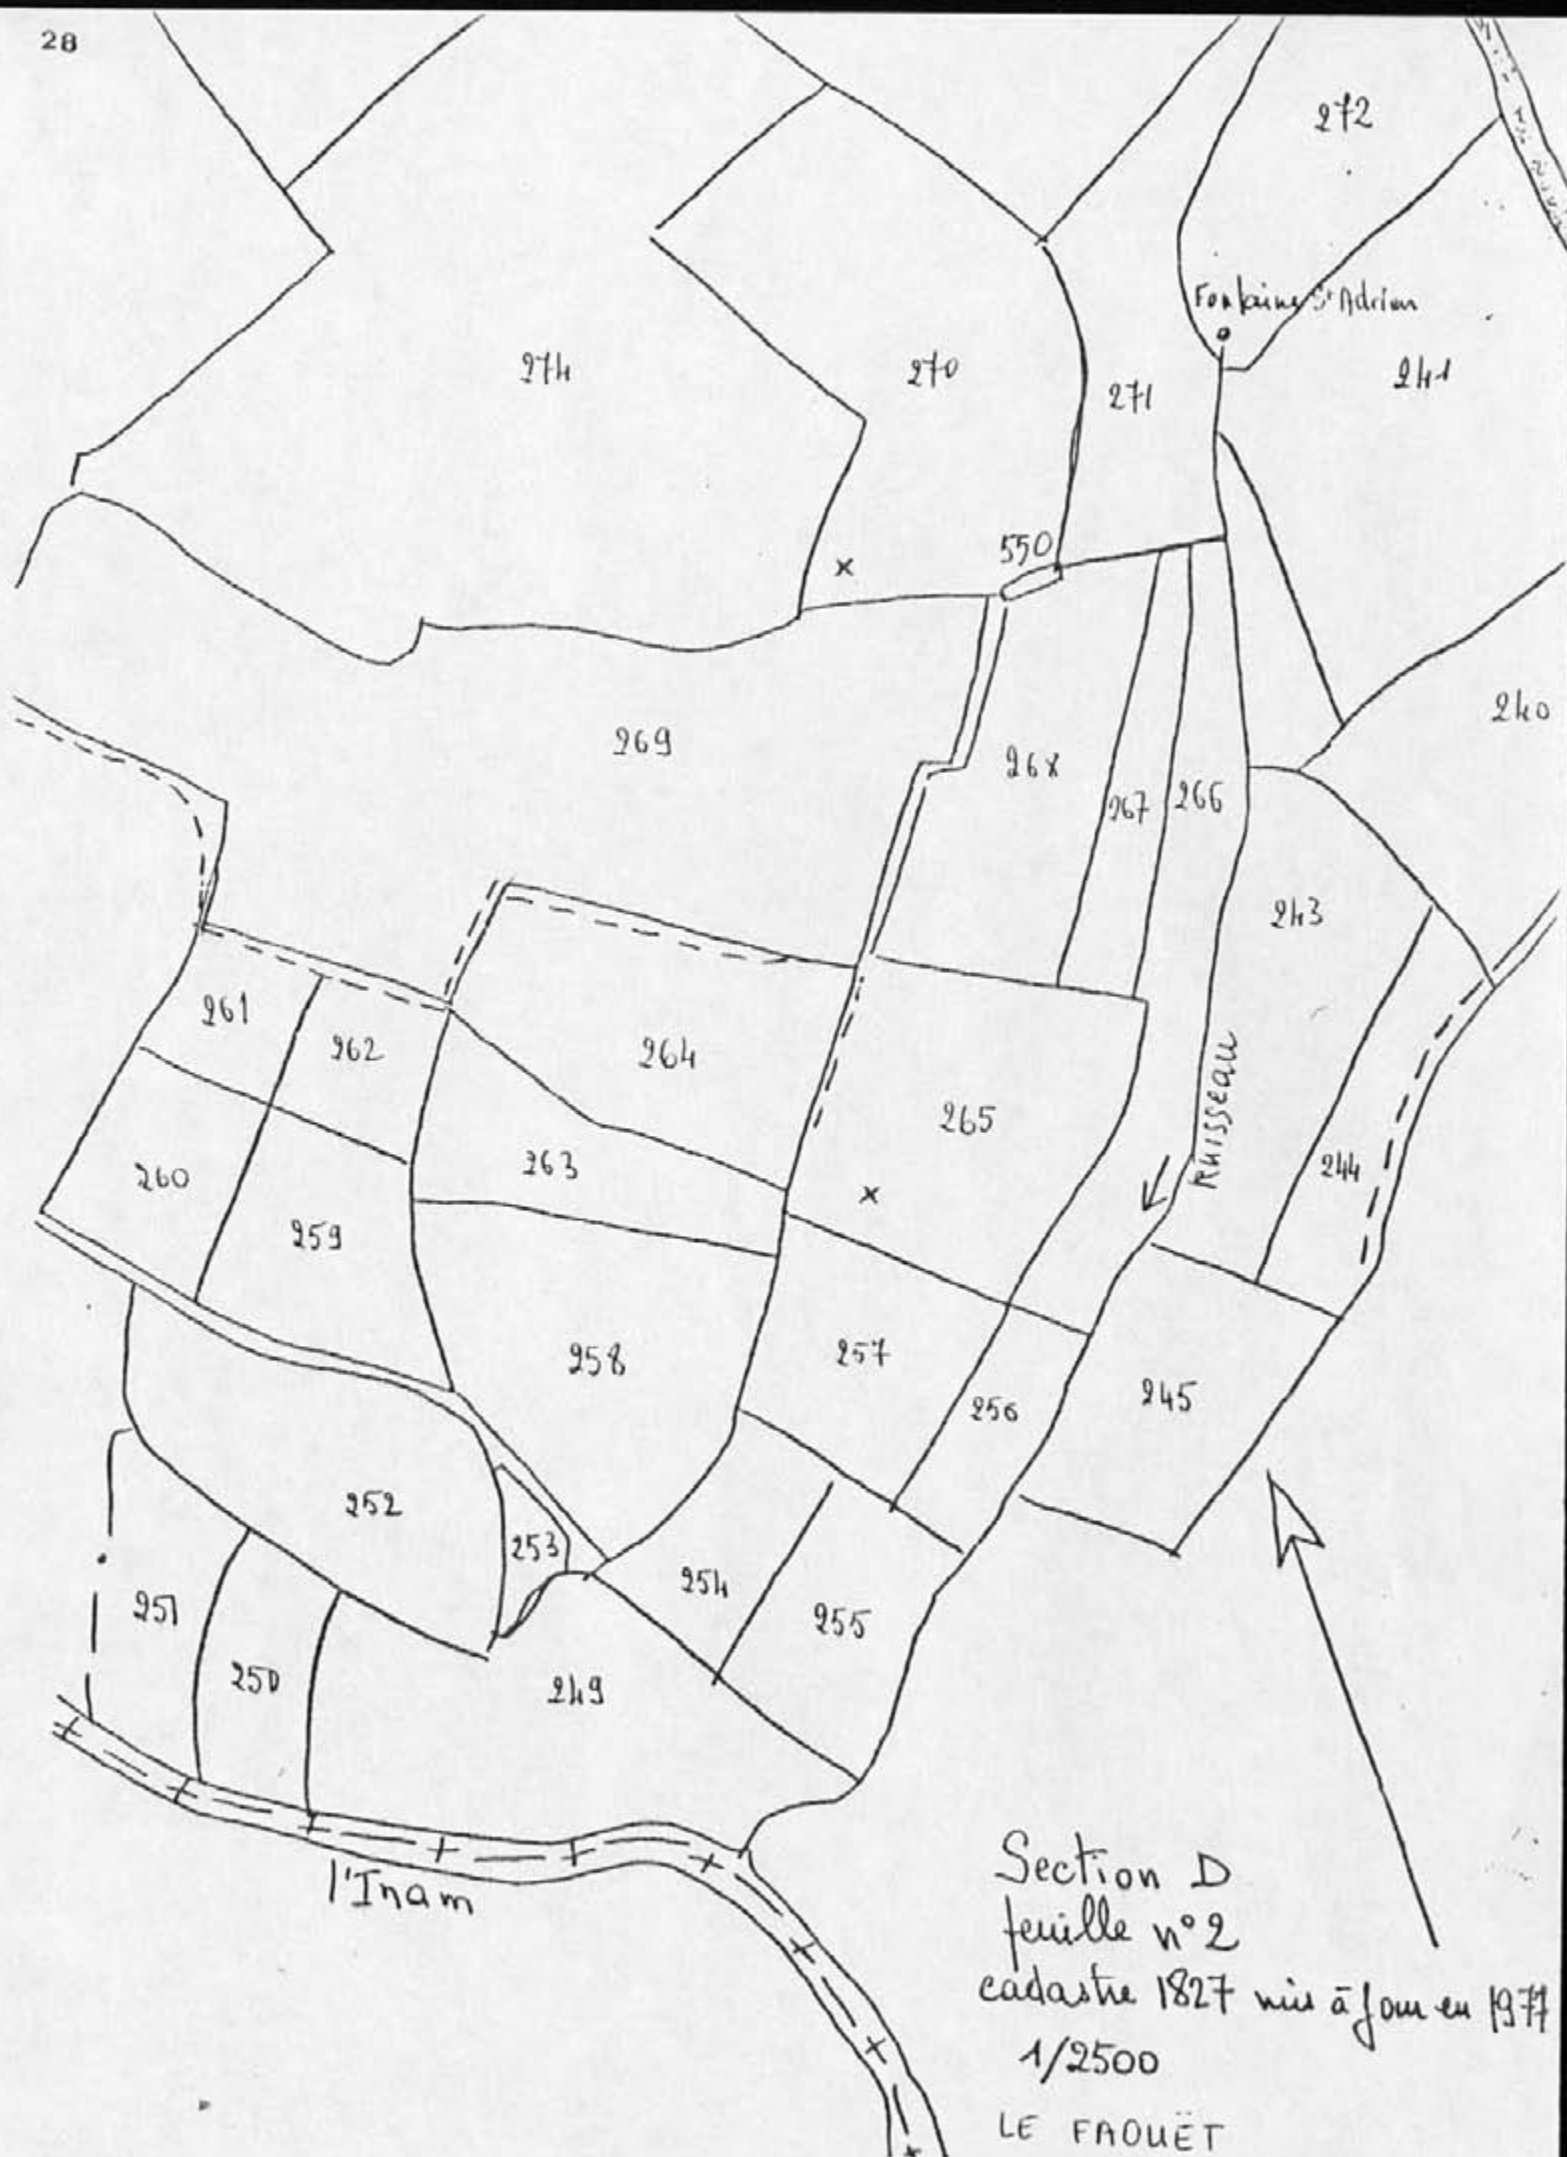



SKOL-UEHAR VRO
INSTITUT CULTUREL
DE BRETAGNE

56-051.002.AP

Sté Archéologie Histoire

du Pays de Lorient

Cité Allende

56100 LORIENT

Département : MORBIHAN
Commune : LE FAUET
Lieu-dit : KERSOUFFLET
N° Identification du site : / / / /

Nature : HACHE DE COMBAT

Diamètre moyen : m.

Datation : AGE DU BRONZE

Protection : MH 1S 5C 5I

DESCRIPTION

Hache de combat découverte en 1882 lors d'un labour

Dimensions

- Manche: 540mm de long, 17mm de diamètre
- Hache : 250mm de long, tranchant large de 80mm, talon en forme de bouton elliptique de 55mm sur 45mm.

Poids : 2,700kg.

Analyse chimique : Cuivre à fortes teneurs en éléments annexes durcissants : arsenic, étain et nickel.

RENSEIGNEMENTS COMPLEMENTAIRES

☐ Fouilles

☐ Plans

☐ Témoignages

☐ Sondages

☒ Photographies

☐ Tradition orale

☐ Etude inédite

☐ Photographies aériennes

☒ Mobilier

☐ Documents divers

pouvant être obtenus auprès de : Musée des Antiquités Nationales de St Germain en Laye
(Lieu de dépôt)

BIBLIOGRAPHIE

☐ Simple mention

☒ Recherche approfondie

BRIARD J. - Les dépôts bretons et l'âge du Bronze atlantique. Rennes 1965, pp. 52-54.

GIOT PR, BRIARD J et PAPE L. - Protohistoire de la Bretagne. Rennes 1979.

MOHEN JP. - Le monde des mégalithes. 1989, p. 27.

Cadastre

Année :

Section(s) et parcelle(s) :

Emplacement de la trouvaille
indéterminé

Coordonnées de l'épicentre

Zone Lambert : X ou II

X = 164,100

Y = 352,350

Altitude NGF : 64m



SKOL-UEHEL AR VRO
INSTITUT CULTUREL
DE BRETAGNE

56.057.003.AP

Sté Archéologie Histoire

du Pays de Lorient

Cité Allende

56100 LORIENT

Département : MORBIHAN

Commune : LE FAOUET

Lieu-dit : PENFELD

N° Identification du site : / / / /

Nature : HACHES A DOUILLE

Diamètre moyen : m.

Datation : AGE DU BRONZE

Protection : MH 1S 5C 5I

DESCRIPTION

14 haches à douille armoricaines découvertes en 1909 dans un talus

Découverte signalée par L. Marsille dans le bulletin de la S.P.M

Une seule hache étudiée : L = 125cm, l = 31cm, poids = 200g

RENSEIGNEMENTS COMPLEMENTAIRES

☐ Fouilles

☐ Plans

☐ Témoignages

☐ Sondages

☐ Photographies

☐ Tradition orale

☐ Etude inédite

☐ Photographies aériennes

☐ Mobilier

☐ Documents divers

pouvant être obtenus auprès de :

BIBLIOGRAPHIE

☒ Simple mention

☐ Recherche approfondie

MARSILLE L. - Découverte d'une cachette larnaudienne. Bulletin de la Société
Polymathique du Morbihan, 1909, p.145. (Document joint)

Cadastre

Année :

Section(s) et parcelle(s) :

Emplacement de la trouvaille
indéterminé

Coordonnées de l'épicentre

Zone Lambert : K 11

X = 165,400

Y = 353,800

Altitude NGF : 150m

III -- Découverte d'une cachette larnaudienne

A la date du 11 juin 1909, notre excellent ami, M. Victor Robic, conseiller général du Faouët, nous signalait la découverte faite chez lui de haches en bronze. En démolissant un talus qui séparait deux pièces de terre, à Kéranval, au lieu-dit "Pen-Feld", à la porte du Faouët, le fermier découvrait rangées, 14 haches à douille et à oeillet, semblables, et du type le plus commun. N'ayant pu rejoindre, malgré des voyages réitérés, M. Robic, il a bien voulu nous en envoyer un exemplaire. L'échantillon que nous possédons est revêtu d'une épaisse pâtine brunâtre; le métal, aminci, est ajouré par endroits. L'oeillet très fruste, se greffe sur le bourrelet terminal ou col; sur les deux autres côtés, opposés, et limité à ces côtés, un second bourrelet inférieur à peine saillant. Les bavures du moule sont très accentuées. La douille est quadrangulaire. Les dimensions et le poids sont plutôt réduits. Longueur 0m125, largeur au tranchant 0m031. Poids 200gr.

Dans la lettre qu'il nous écrivait, M. Robic ajoutait quelques détails: "Tous les objets trouvés, au nombre de 14, sont identiques et généralement détériorés. Quelques-uns sont remplis d'une sorte de brique. Ils étaient enterrés dans le talus à même, sans aucune enveloppe, ni trace d'aménagement."

Cette trouvaille fixe l'âge du talus. Nous n'avons pu savoir sa forme ni ses dimensions, mais il est fort probable qu'il s'agisse d'une enceinte. Ces haches n'ont pas servi, témoin les bavures du moule et l'argile cuite encore dans la douille, et leur altération est due à leur situation dans un fossé et à l'absence de toute enveloppe protectrice.

Un détail à rapprocher: le musée de Lorient possède un seul exemplaire de hache à douille en assez mauvais état, donc en tous points semblable aux précédents. A côté, une sorte de spatule ou cuiller. Une étiquette indique la provenance des deux objets: Le Faouët également.

Cette note perdrait son intérêt si l'on oubliait que ce coin de notre Morbihan, sans conteste l'un des plus connus des touristes, est le plus ignoré des préhistoriens.



SKOL-UEHEL AR VRO
INSTITUT CULTUREL
DE BRETAGNE

56.051-002.AH

Sté Archéologie Histoire
du Pays de Lorient
Cité Allende
56100 LORIENT

Département : MORBIHAN
Commune : LE FAOUET
Lieu-dit : SAINT FIACRE
N° Identification du site : / / / /

Nature : Stèle gauloise
Datation : Age du Fer

Diamètre moyen : m.
Protection : MH 15 SC 51

DESCRIPTION

Stèle hémisphérique à sommet aplati.
Trouvée près d'un four à pain, à quelques mètres de son emplacement
actuel.
Diamètre: 80cms ; hauteur: 60cms

RENSEIGNEMENTS COMPLEMENTAIRES

☐ Fouilles
☐ Sondages
☐ Etude inédite

☐ Plans
☐ Photographies
☐ Photographies aériennes

☐ Témoignages
☐ Tradition orale
☐ Mobilier
☐ Documents divers

pouvant être obtenus auprès de : Société d'Histoire et d'Archéologie du Pays de Lorient

BIBLIOGRAPHIE

☒ Simple mention

☐ Recherche approfondie


Detoc A.M. " Découvertes récentes dans les régions du Faouët et de Ploerdut"
Bulletin de la S.H.A.P.L. 1988-89 p. 48

Cadastre

Année : 1977
Section(s) et parcelle(s) : F2 parc. 289


Coordonnées de l'épicentre

Zone Lambert : 1 ou 11
X = 165,83
Y = 351,05
Altitude NGF :

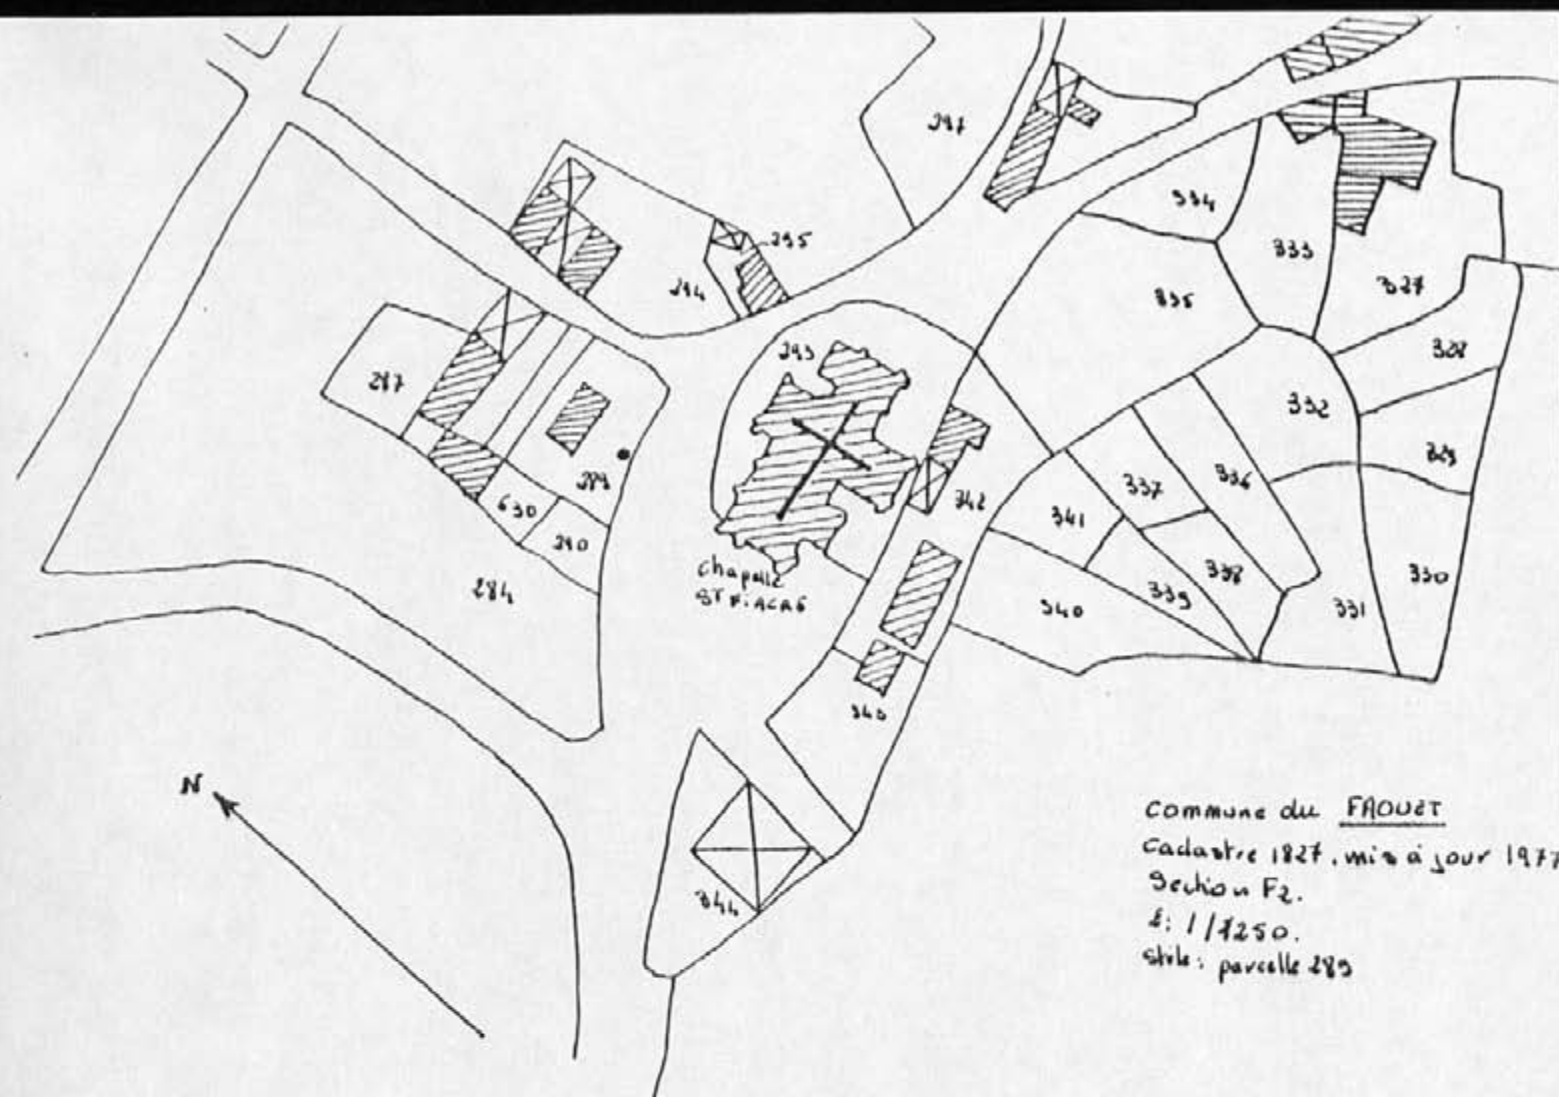

LE FAOUET

ST Fiacre
 (face maison du gardien)

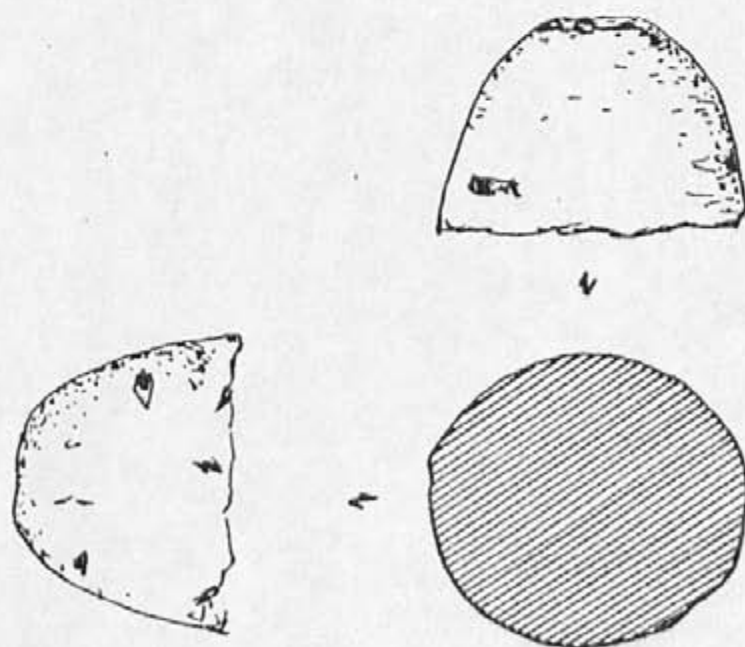

0 1m



SKOL-UEHELAR VRO
INSTITUT CULTUREL
DE BRETAGNE

Département : MORBIHAN
Commune : LE FAOUET
Lieu-dit : LAMBELLEGUIC
N° Identification du site : / / / /

SG-057-003.AH

Sté Archéologie Histoire
du Pays de Lorient
Cité Allende
56100 LORIENT

Nature : Stèles gauloises
Datation : Age du Fer

Diamètre moyen : m.
Protection : MH 15 SC S1

DESCRIPTION

2 stèles 1/ haute et quadrangulaire; section: 60 cms x 40 cms
hauteur: 1m

2/ basse, tronconique à sommet arrondi; diamètre: 50cms
hauteur: 55cms

Trouvées dans la parcelle 189 de la section D2, dans un enclos de
chapelle, non loin d'un dépôt de haches à talon

RENSEIGNEMENTS COMPLEMENTAIRES

☐ Fouilles
☐ Sondages
☐ Etude inédite

☐ Plans
☐ Photographies
☐ Photographies aériennes

☐ Témoignages
☐ Tradition orale
☐ Mobilier
☐ Documents divers

pouvant être obtenus auprès de : Société d'Histoire et d'Archéologie du Pays de Lorient

BIBLIOGRAPHIE

☒ Simple mention

☐ Recherche approfondie


Detoc A.M. "Découvertes récentes dans les régions du Faouët et de Ploerdut"
Bulletin de la S.H.A.P.L. 1988-89-p.46

Cadastre

Année : 1977
Section(s) et parcelle(s) : D2 parc. 188

Coordonnées de l'épicentre

Zone Lambert : 1 ou 11
X = 163,37
Y = 353,60
Altitude NGF :

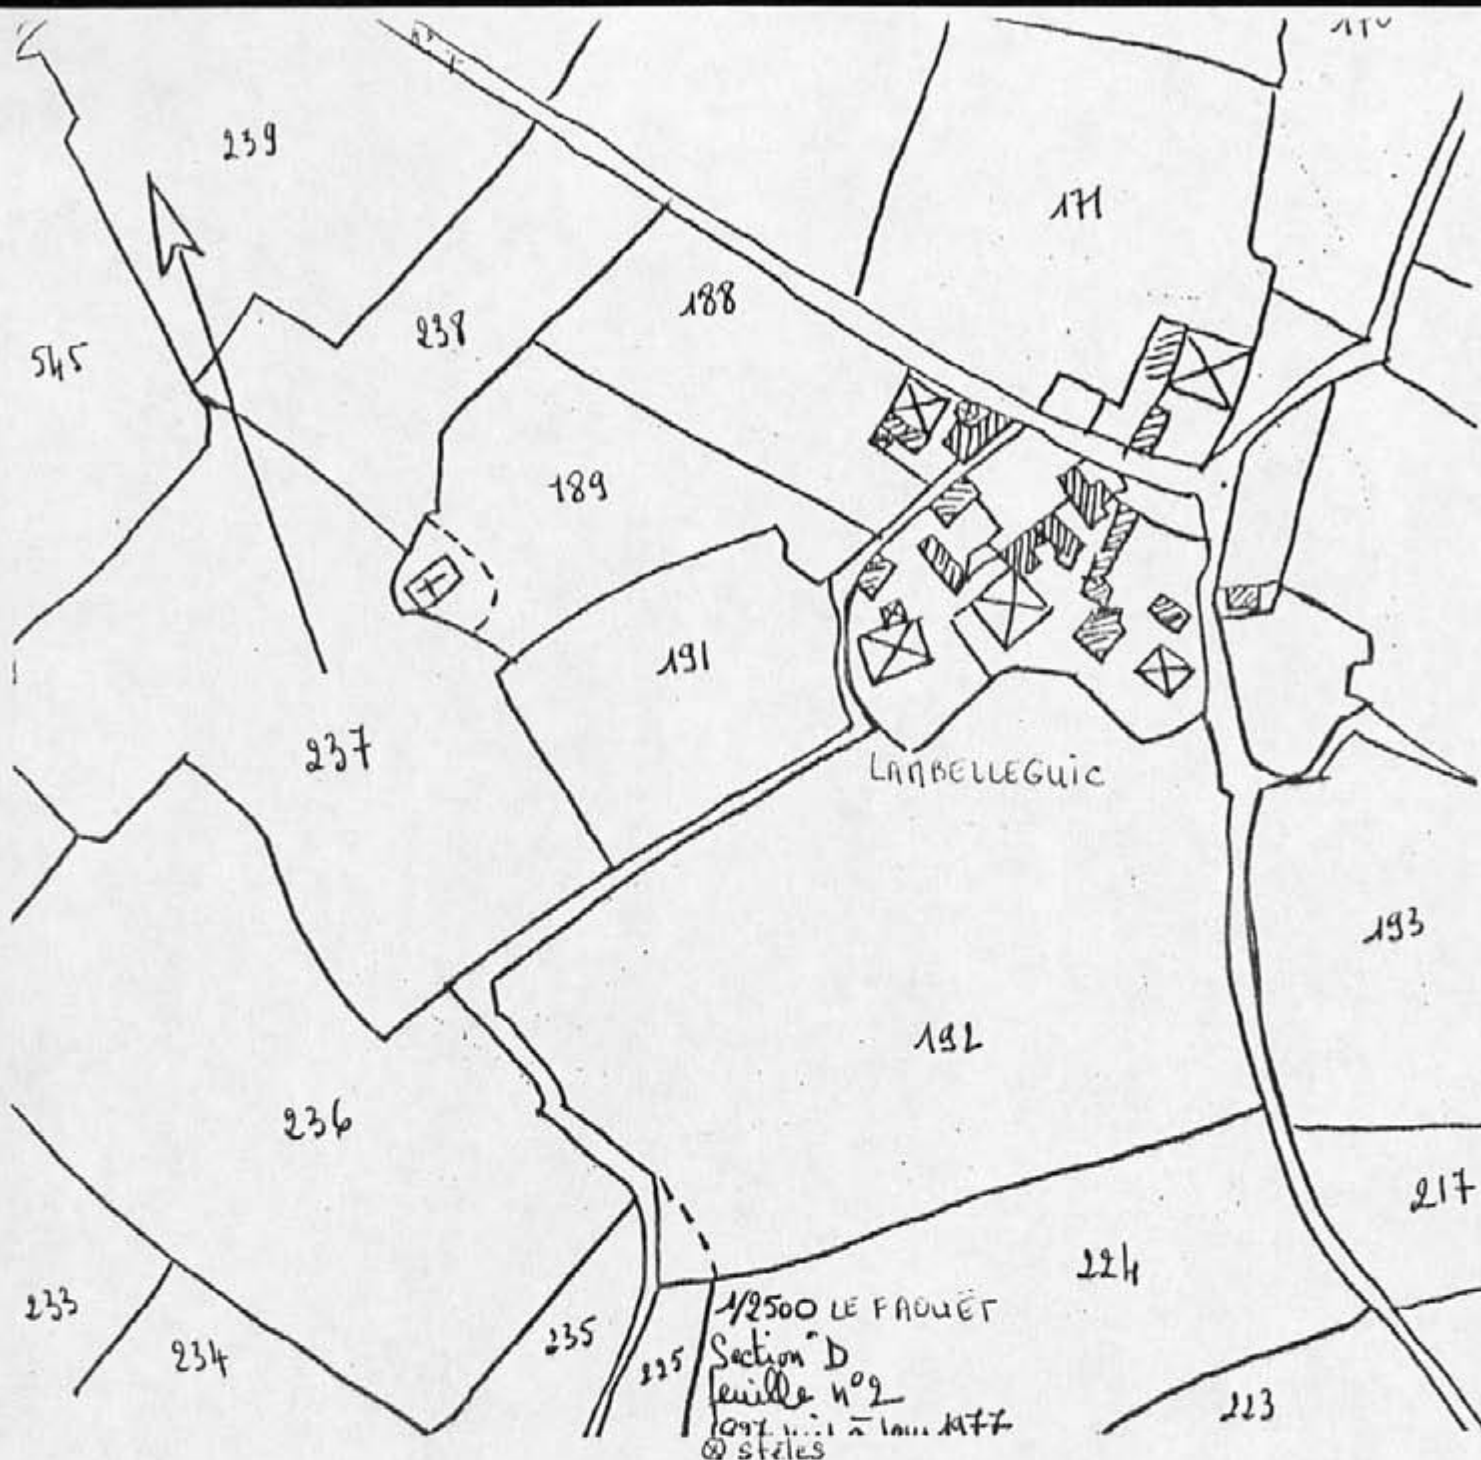



SKOL-UEHEL AR VRO
INSTITUT CULTUREL
DE BRETAGNE

56-081.001 AH
Sté Archéologie Histoire
du Pays de Lorient
Cité Allende
56100 LORIENT

Département : MORBIHAN
Commune : GUISCRIF
Lieu-dit : LES KAOLINS

N° Identification du site : / / / /
Diamètre moyen : m.
Protection : MH 15 SC 51

Nature : Stèle gauloise
Datation : Age du Fer

DESCRIPTION

Stèle hémisphérique. Diamètre: 1m35 ; Hauteur: 0m90
Partiellement fracturée. 30 cupules dispersées sur la surface.
Sur le pourtour, cercle de 6cms de diamètre, gravé en creux.

RENSEIGNEMENTS COMPLEMENTAIRES

☐ Fouilles
☐ Sondages
☐ Etude inédite

☐ Plans
☐ Photographies
☐ Photographies aériennes

☐ Témoignages
☐ Tradition orale
☐ Mobilier
☐ Documents divers

pouvant être obtenus auprès de : Société d'Histoire et d'Archéologie du Pays de Lorient

BIBLIOGRAPHIE

☒ Simple mention

☐ Recherche approfondie


Detoc A.M. " Découvertes récentes dans les régions du Faouët et de Ploerdut "
Bulletin de la S.H.A.P.L. 1988-89 p.46

Cadastre

Année : 1960
Section(s) et parcelle(s) : 01 parc.199


Coordonnées de l'épicentre

Zone Lambert : 1 ou 11
X = 159,27
Y = 351,70
Altitude NGF :

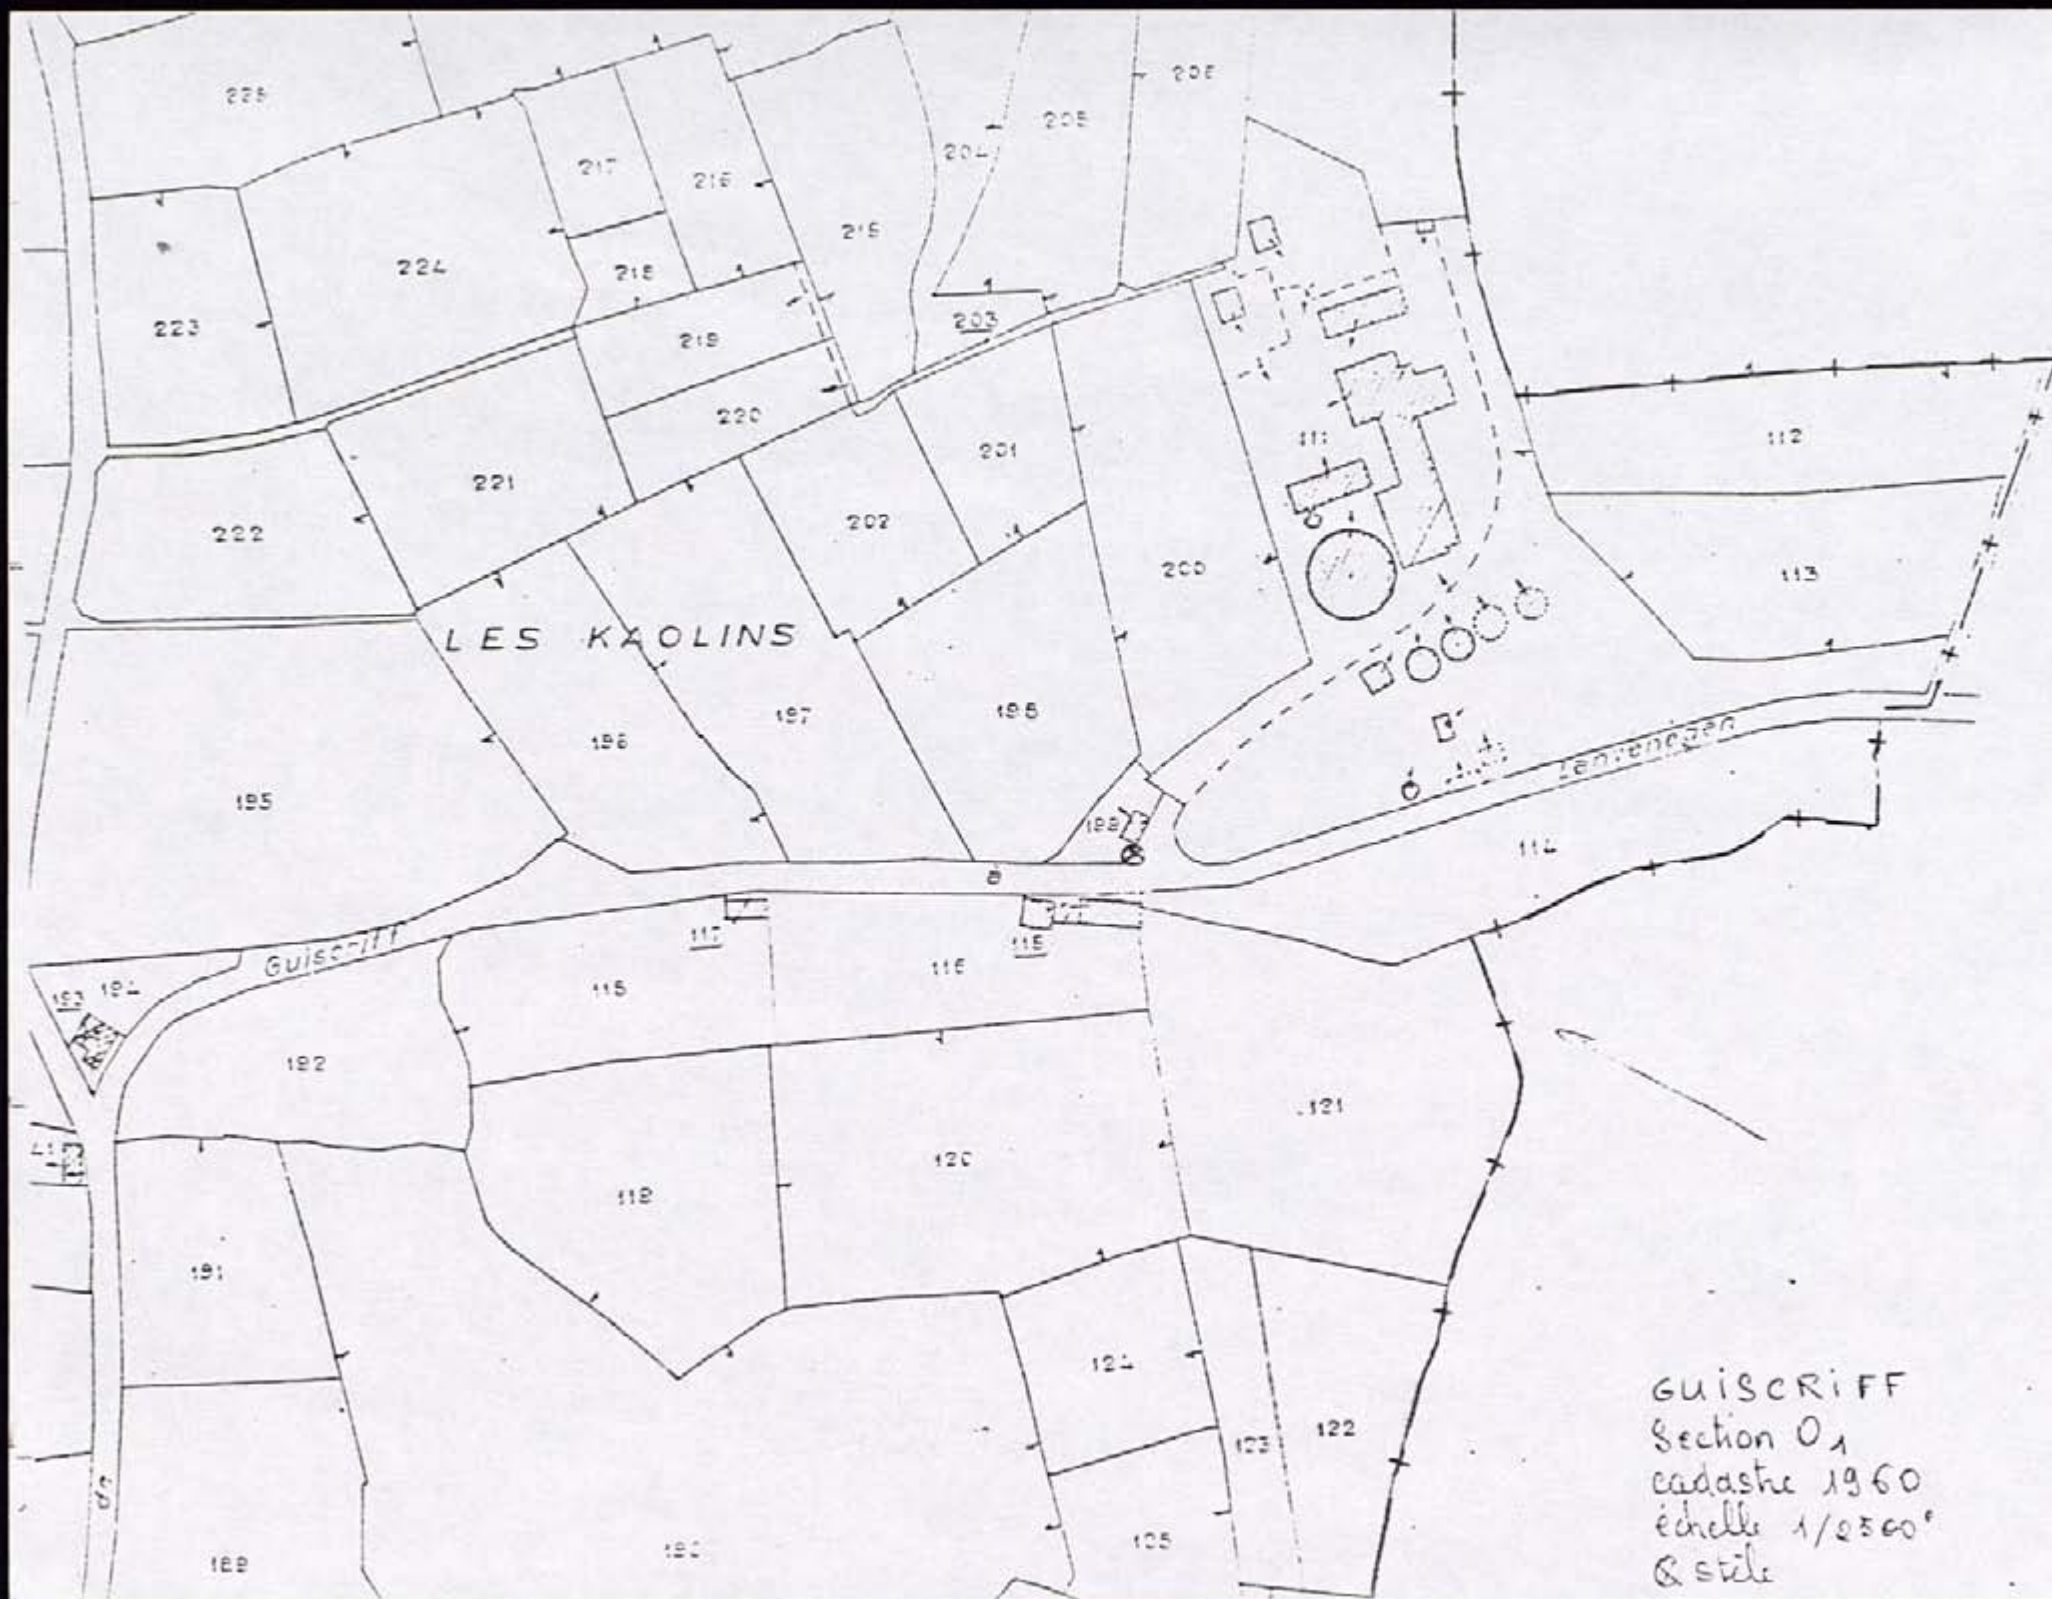

L A N V E N E G G E N

GUISCRIFF
Section O₁
cadastre 1960
échelle 1/2500^e
& style

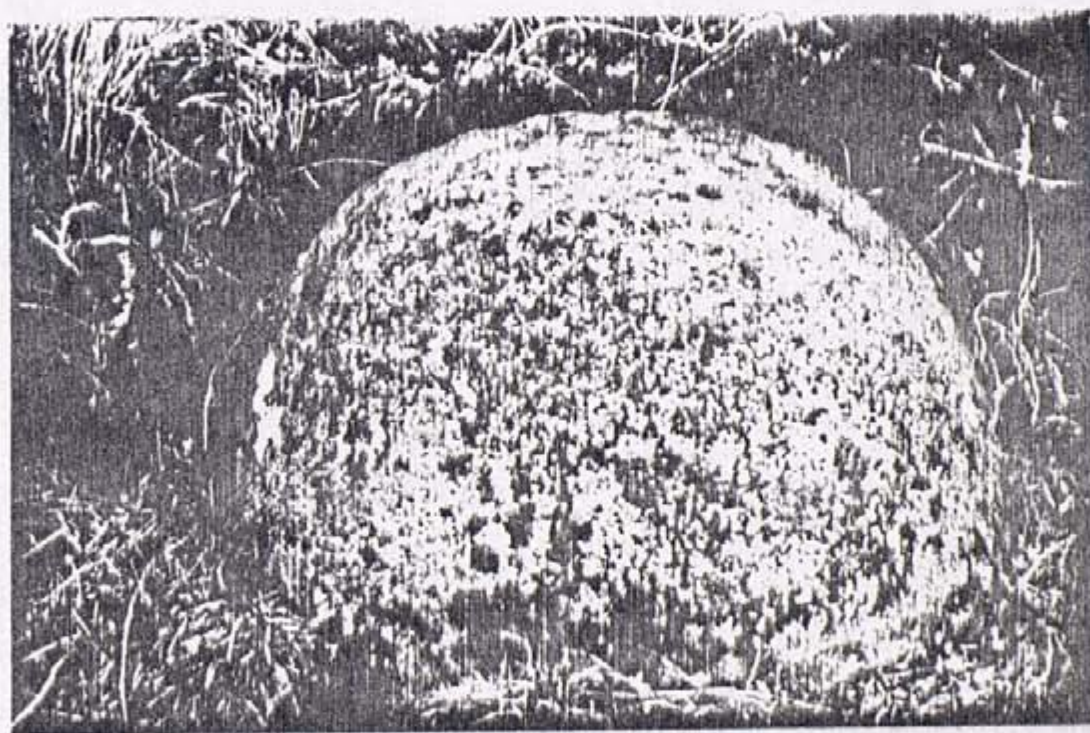

GUISCORIFF. Section 01, June 199



SKOL UHEL AR VRO
INSTITUT CULTUREL
DE BRETAGNE

Sté Archéologie Histoire

du Pays de Lorient

Cité Allende

56100 LORIENT

Département : MORBIHAN

Commune : LANVENEGEN

Lieu-dit : KEROUAL D'EN HAUT

N° Identification du site : / / / /

Nature : Allée couverte

Diamètre moyen : m.

Datation : Neolithique final

Protection : MH 15 SC SI

DESCRIPTION

Allée couverte bordant une ancienne voie.

Deux dalles de couverture superposées.

Six orthostats, dont quatre affaissés, sont encore visibles sur une longueur de 11 mètres.

Les structures du tumulus sont décelables sur une hauteur de 1m50 env.

RENSEIGNEMENTS COMPLEMENTAIRES

☐ Fouilles

☐ Plans

☐ Témoignages

☐ Sondages

☐ Photographies

☐ Tradition orale

☐ Etude inédite

☐ Photographies aériennes

☐ Mobilier

☐ Documents divers

pouvant être obtenus auprès de : Société d'Histoire et d'Archéologie du Pays de Lorient

BIBLIOGRAPHIE

☒ Simple mention

☐ Recherche approfondie

Detoc A.M. " Découvertes récentes dans les régions du Faouët et de Ploerdut "
Bulletin S.H.A.P.L. 1988-89 p. 46

Cadastre

Année : 1965

Section(s) et parcelle(s) : A3 parc. 1303


Coordonnées de l'épicentre

Zone Lambert : 1 ou 11

X = 159,42 162400??

Y = 351,07

Altitude NGF :

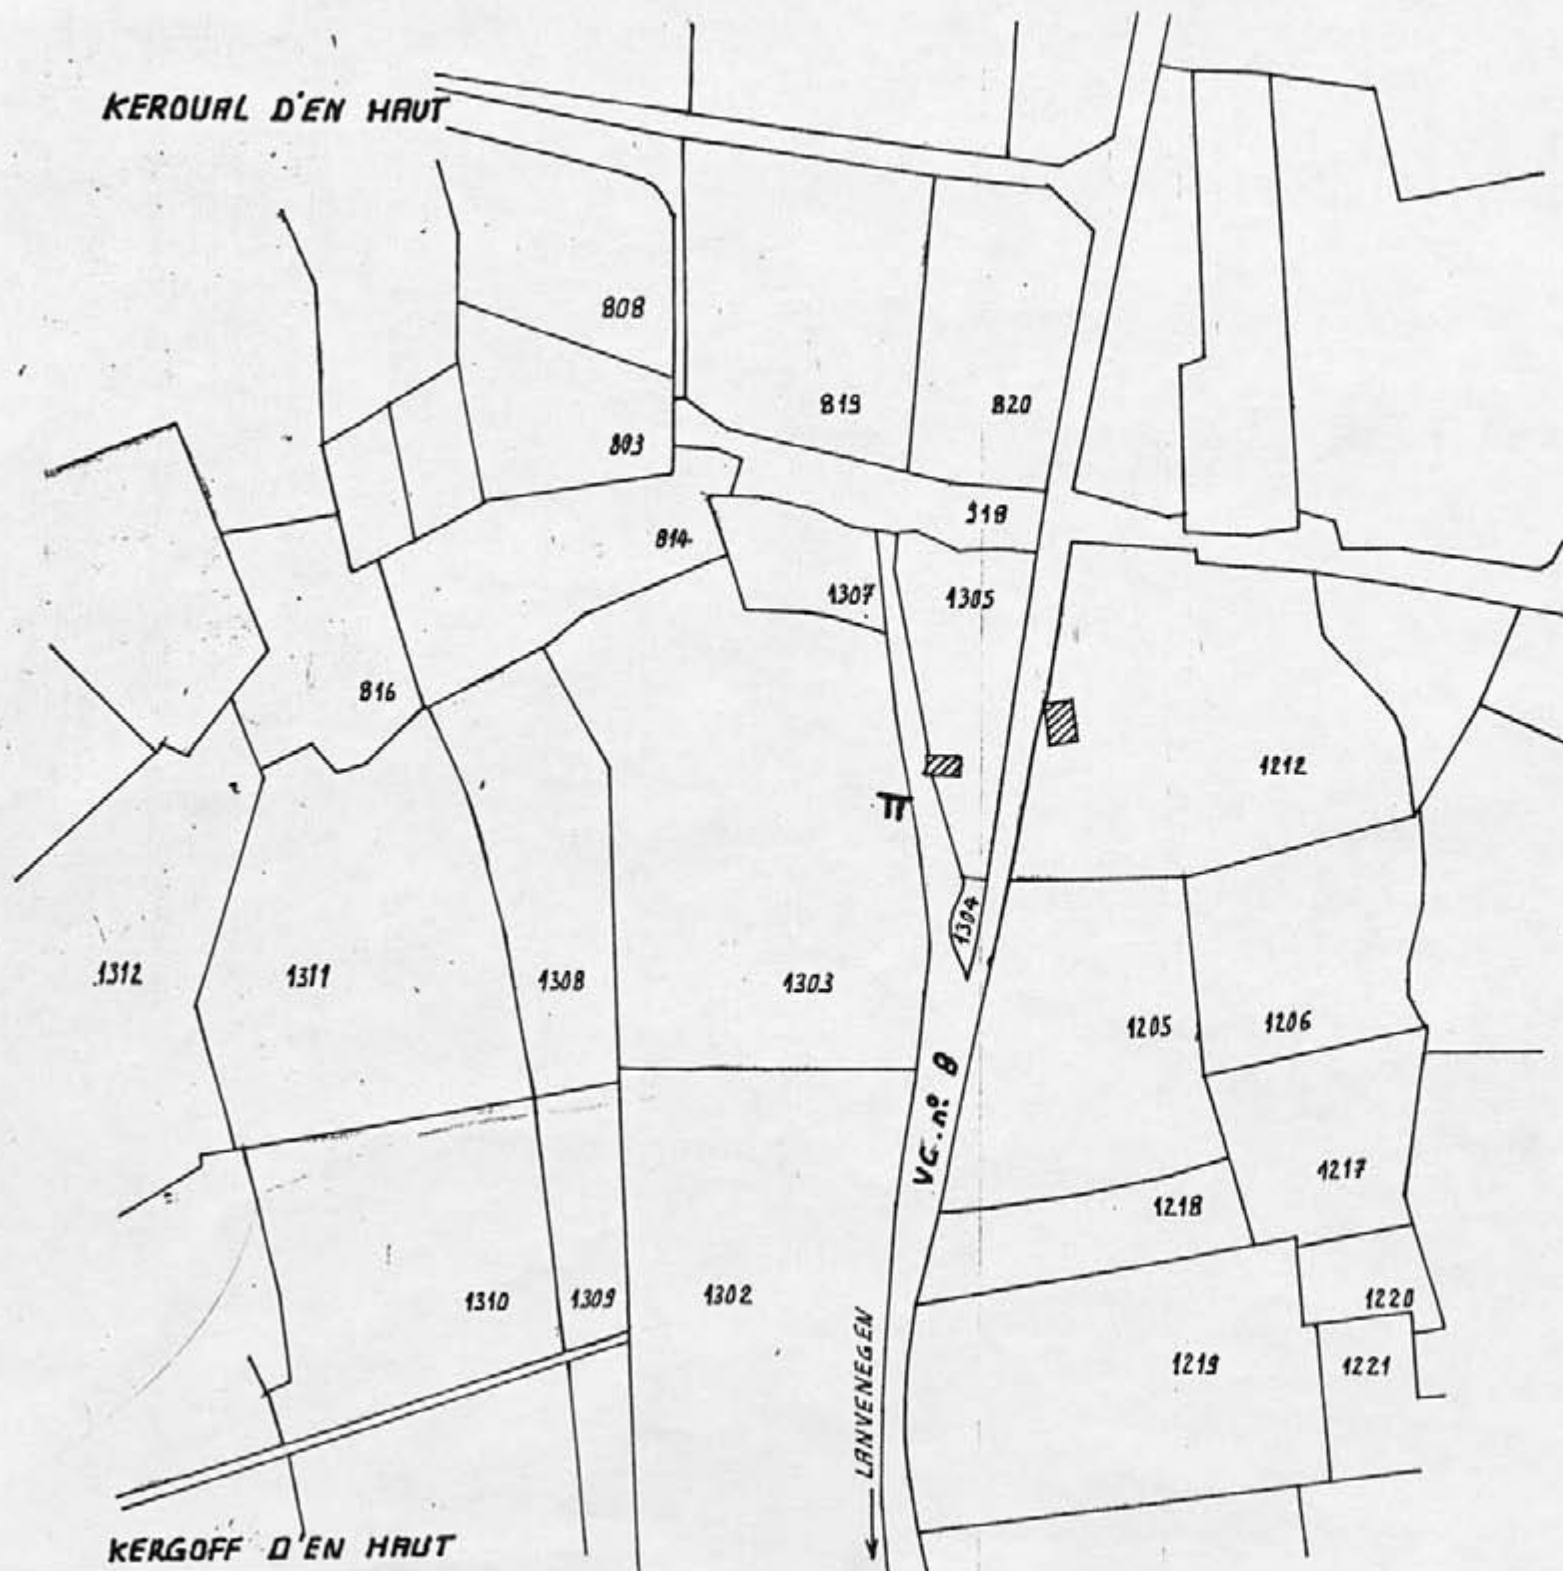

Commune de LANVENEGEN
Section : F3
Echelle : 1/2500
Cadastre : 1965



SKOL-UEHEL AR VRO
INSTITUT CULTUREL
DE BRETAGNE

Sté Archéologie Histoire

du Pays de Lorient

Cité Allende

56100 LORIENT

Département : MORBIHAN
Commune : LANVENEGEN
Lieu-dit :

N° Identification du site : / / / /

Nature : MONNAIES

Diamètre moyen : m.

Datation : EPOQUE GAULOISE

Protection : MH IS SC SI

DESCRIPTION

Lot de monnaies mis à jour en 1844 et qui contenait " un bon nombre " de pièces d'électrum de deux modules, statères et quarts, au type de la tente. Principalement trouvé chez les Osismes, ce monnayage leur est attribué.

RENSEIGNEMENTS COMPLEMENTAIRES

☐ Fouilles

☐ Plans

☐ Témoignages

☐ Sondages

☐ Photographies

☐ Tradition orale

☐ Etude inédite

☐ Photographies aériennes

☐ Mobilier

☐ Documents divers

pouvant être obtenus auprès de :

BIBLIOGRAPHIE

☒ Simple mention

☐ Recherche approfondie

LEMIERE PL. - " Essai sur les monnaies gauloises de la Bretagne Armoricaïne " Bull. arch. de l'Association Bretonne. 1852, p. 217.

COLBERT DE BEAULIEU JB. - " Les monnaies celtiques des Vénètes ". Mémoires de la Soc. d'Hist. et d'Arch. de Bretagne, t.XXXIII, 1953, p.17.

COLBERT DE BEAULIEU JB. - "Le trésor de monnaies osismiennes de Guingamp" Revue belge de numismatique, 1956, p. 137.

Cadastre

Année :

Section(s) et parcelle(s) :

Emplacement de la trouvaille
indéterminé

Coordonnées de l'épicentre

Zone Lambert : 1 11

X = Emplacement de la trouvaille

Y = indéterminé

Altitude NGF :



SKOL-UEHEL AR VRO
INSTITUT CULTUREL
DE BRETAGNE

SG. 163. 006. AH

Sté Archéologie Histoire

du Pays de Lorient

Cité Allende

56100 LORIENT

Département : MORBIHAN

Commune : PLOERDUT

Lieu-dit : Bois de LOCHRIST

N° Identification du site : / / / /

1989/89

Nature : ETABLISSEMENT GALLO-ROMAIN Diamètre moyen : m.

Datation : GALLO-ROMAIN Protection : MH 15 SC SI

DESCRIPTION

Site gallo-romain détecté par la présence de tegulae et d'imbrex sous la souche d'un arbre déraciné. L'arbre se trouvait sur un tertre ovalaire long de 14 m, large de 10 et haut de 1,02m. Ce tertre est lui-même situé à l'intérieur d'une enceinte rectangulaire de 60 x 46 m. Il s'agit peut-être ici de l'enceinte carrée de 70 m de côté signalée par Cayot Deleandre ?

Ce site gallo-romain se trouve situé à 1300 m d'un autre site de la même époque à La Villeneuve en Ploerdut

Découvert par Auguste BARRACH en 1988

RENSEIGNEMENTS COMPLEMENTAIRES

☐ Fouilles

☐ Plans

☐ Témoignages

☐ Sondages

☐ Photographies

☐ Tradition orale

☒ Etude inédite

☐ Photographies aériennes

☐ Mobilier

☐ Documents divers

pouvant être obtenus auprès de :

BIBLIOGRAPHIE

☐ Simple mention

☐ Recherche approfondie

Cadastre

Coordonnées de l'épicentre

Année : 1986

Zone Lambert : I ou II

Section(s) et parcelle(s) : R 4, 438

X = 178,250

Y = 357,220

Altitude NGF : 248 m


Site gallo-romain


parcelle 645, section R4, cadastre de 1842, k38, R4, cad. de 1986
Lieu-dit : Bois de Lochrist
Coordonnées Lambert I : X = 178.225 Y = 357.175

René LE COZ a récupéré un grand nombre de fragments de tuiles et un fond de céramique sigillée sur un site dit "Camp gallo-romain".

Un autre site (autre déclaration) a été identifié à environ 200 mètres de celui-ci.

Pont de Départementale n° 2 de Pontivy à Scaër.

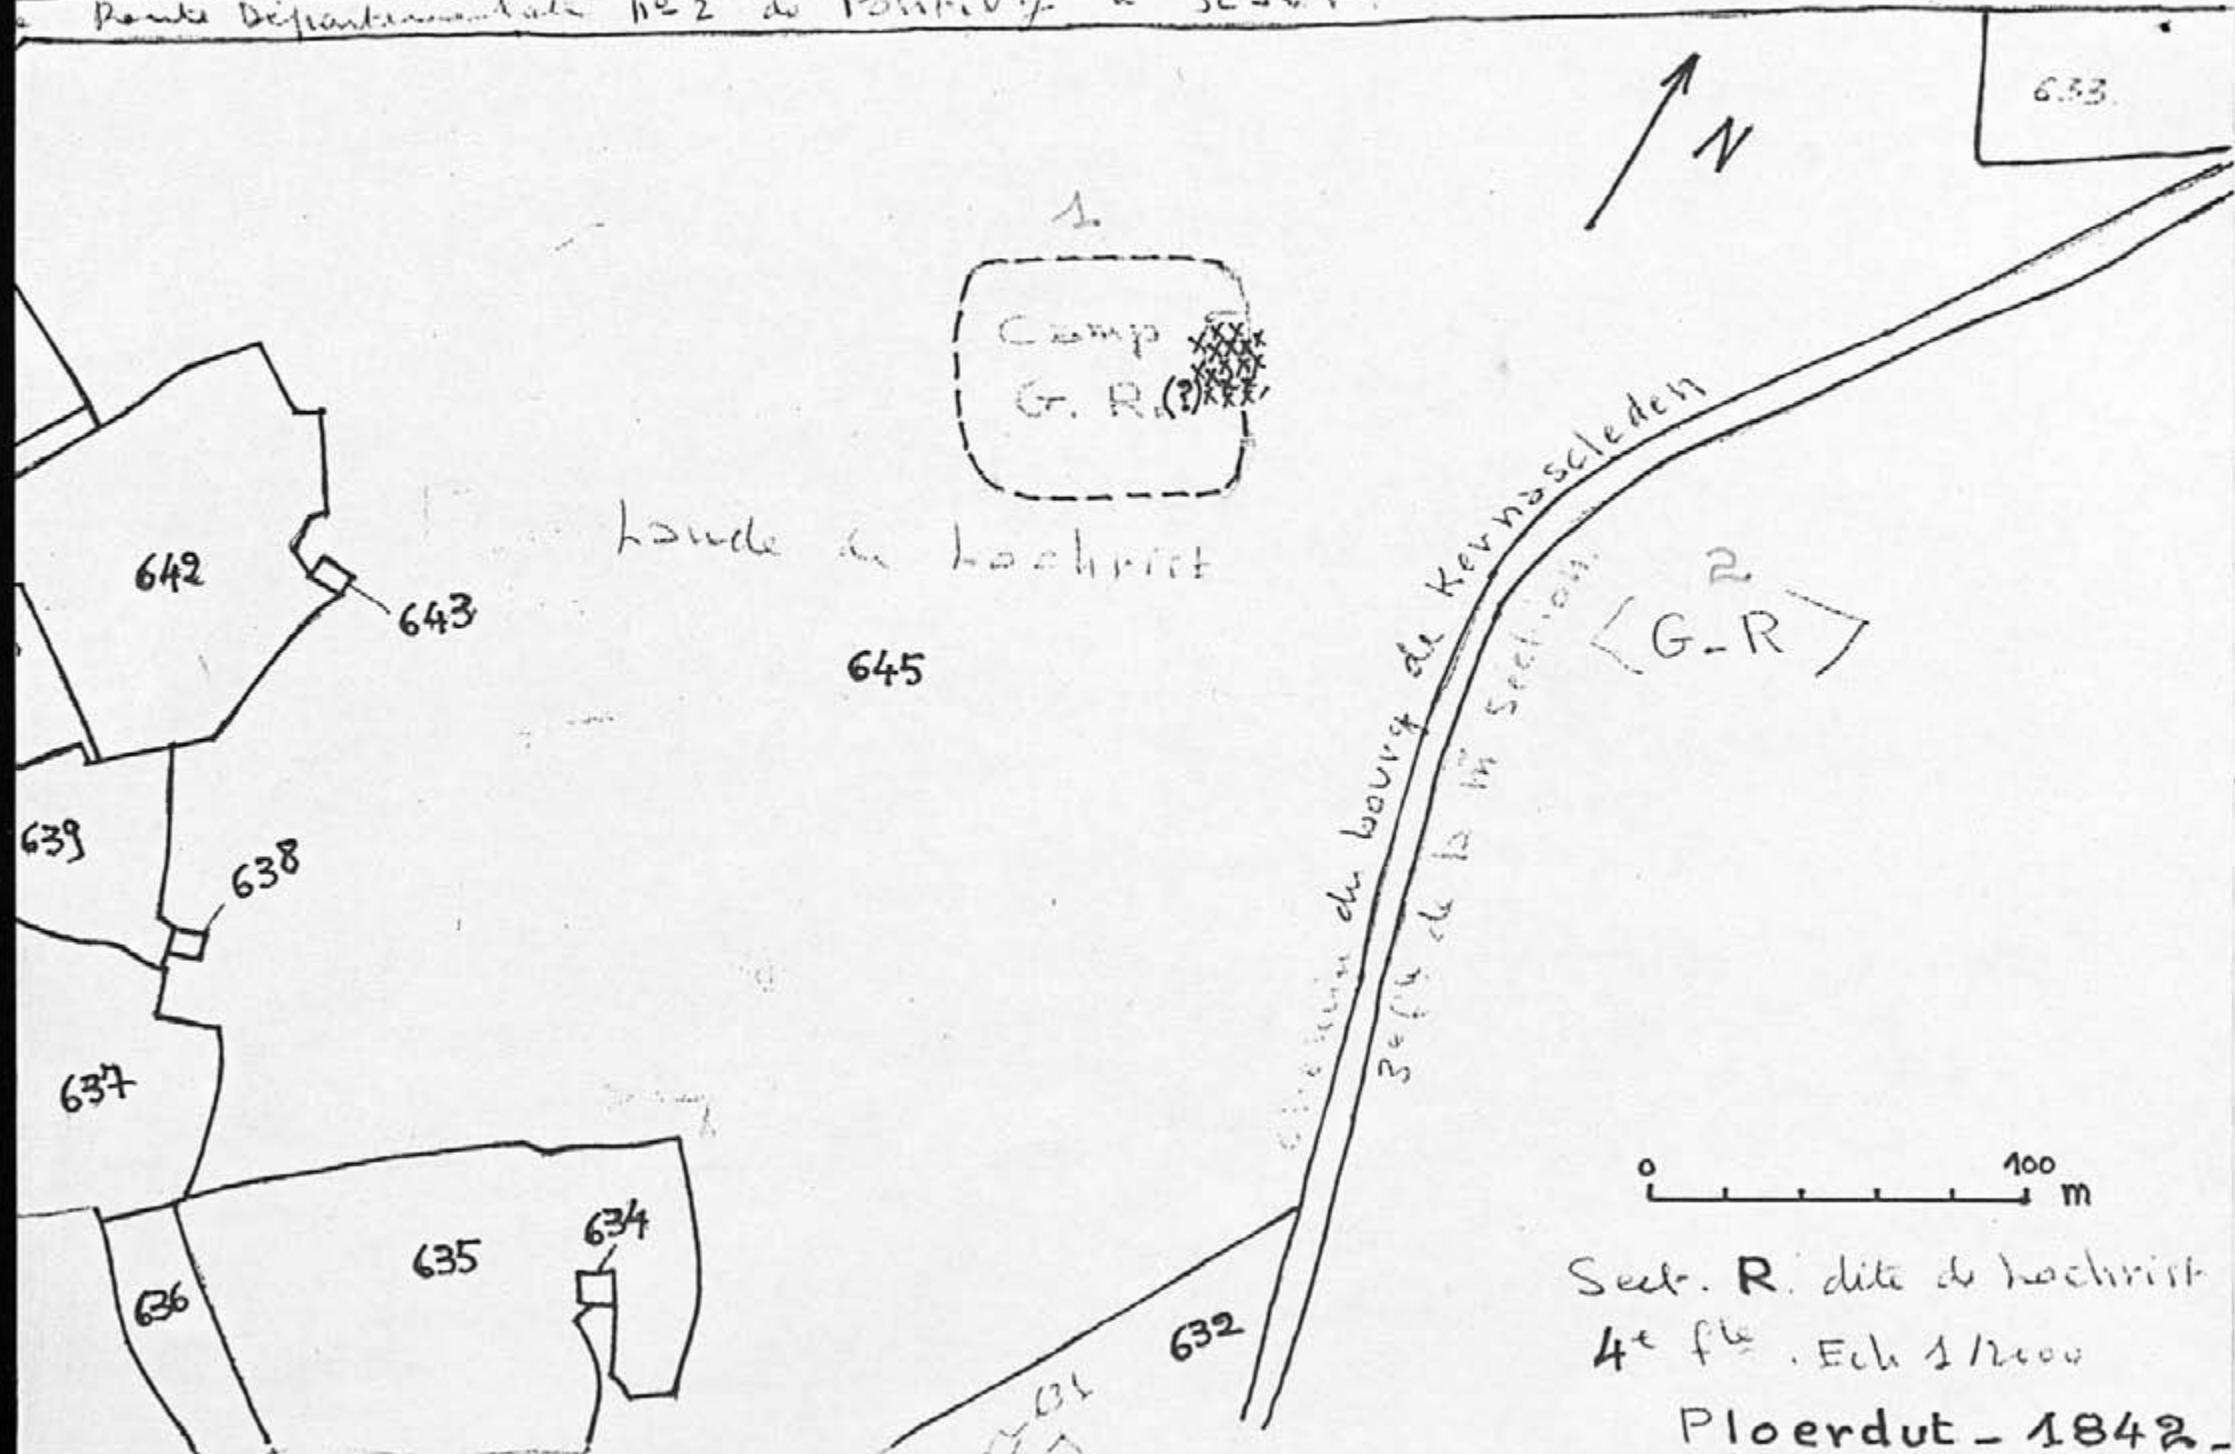

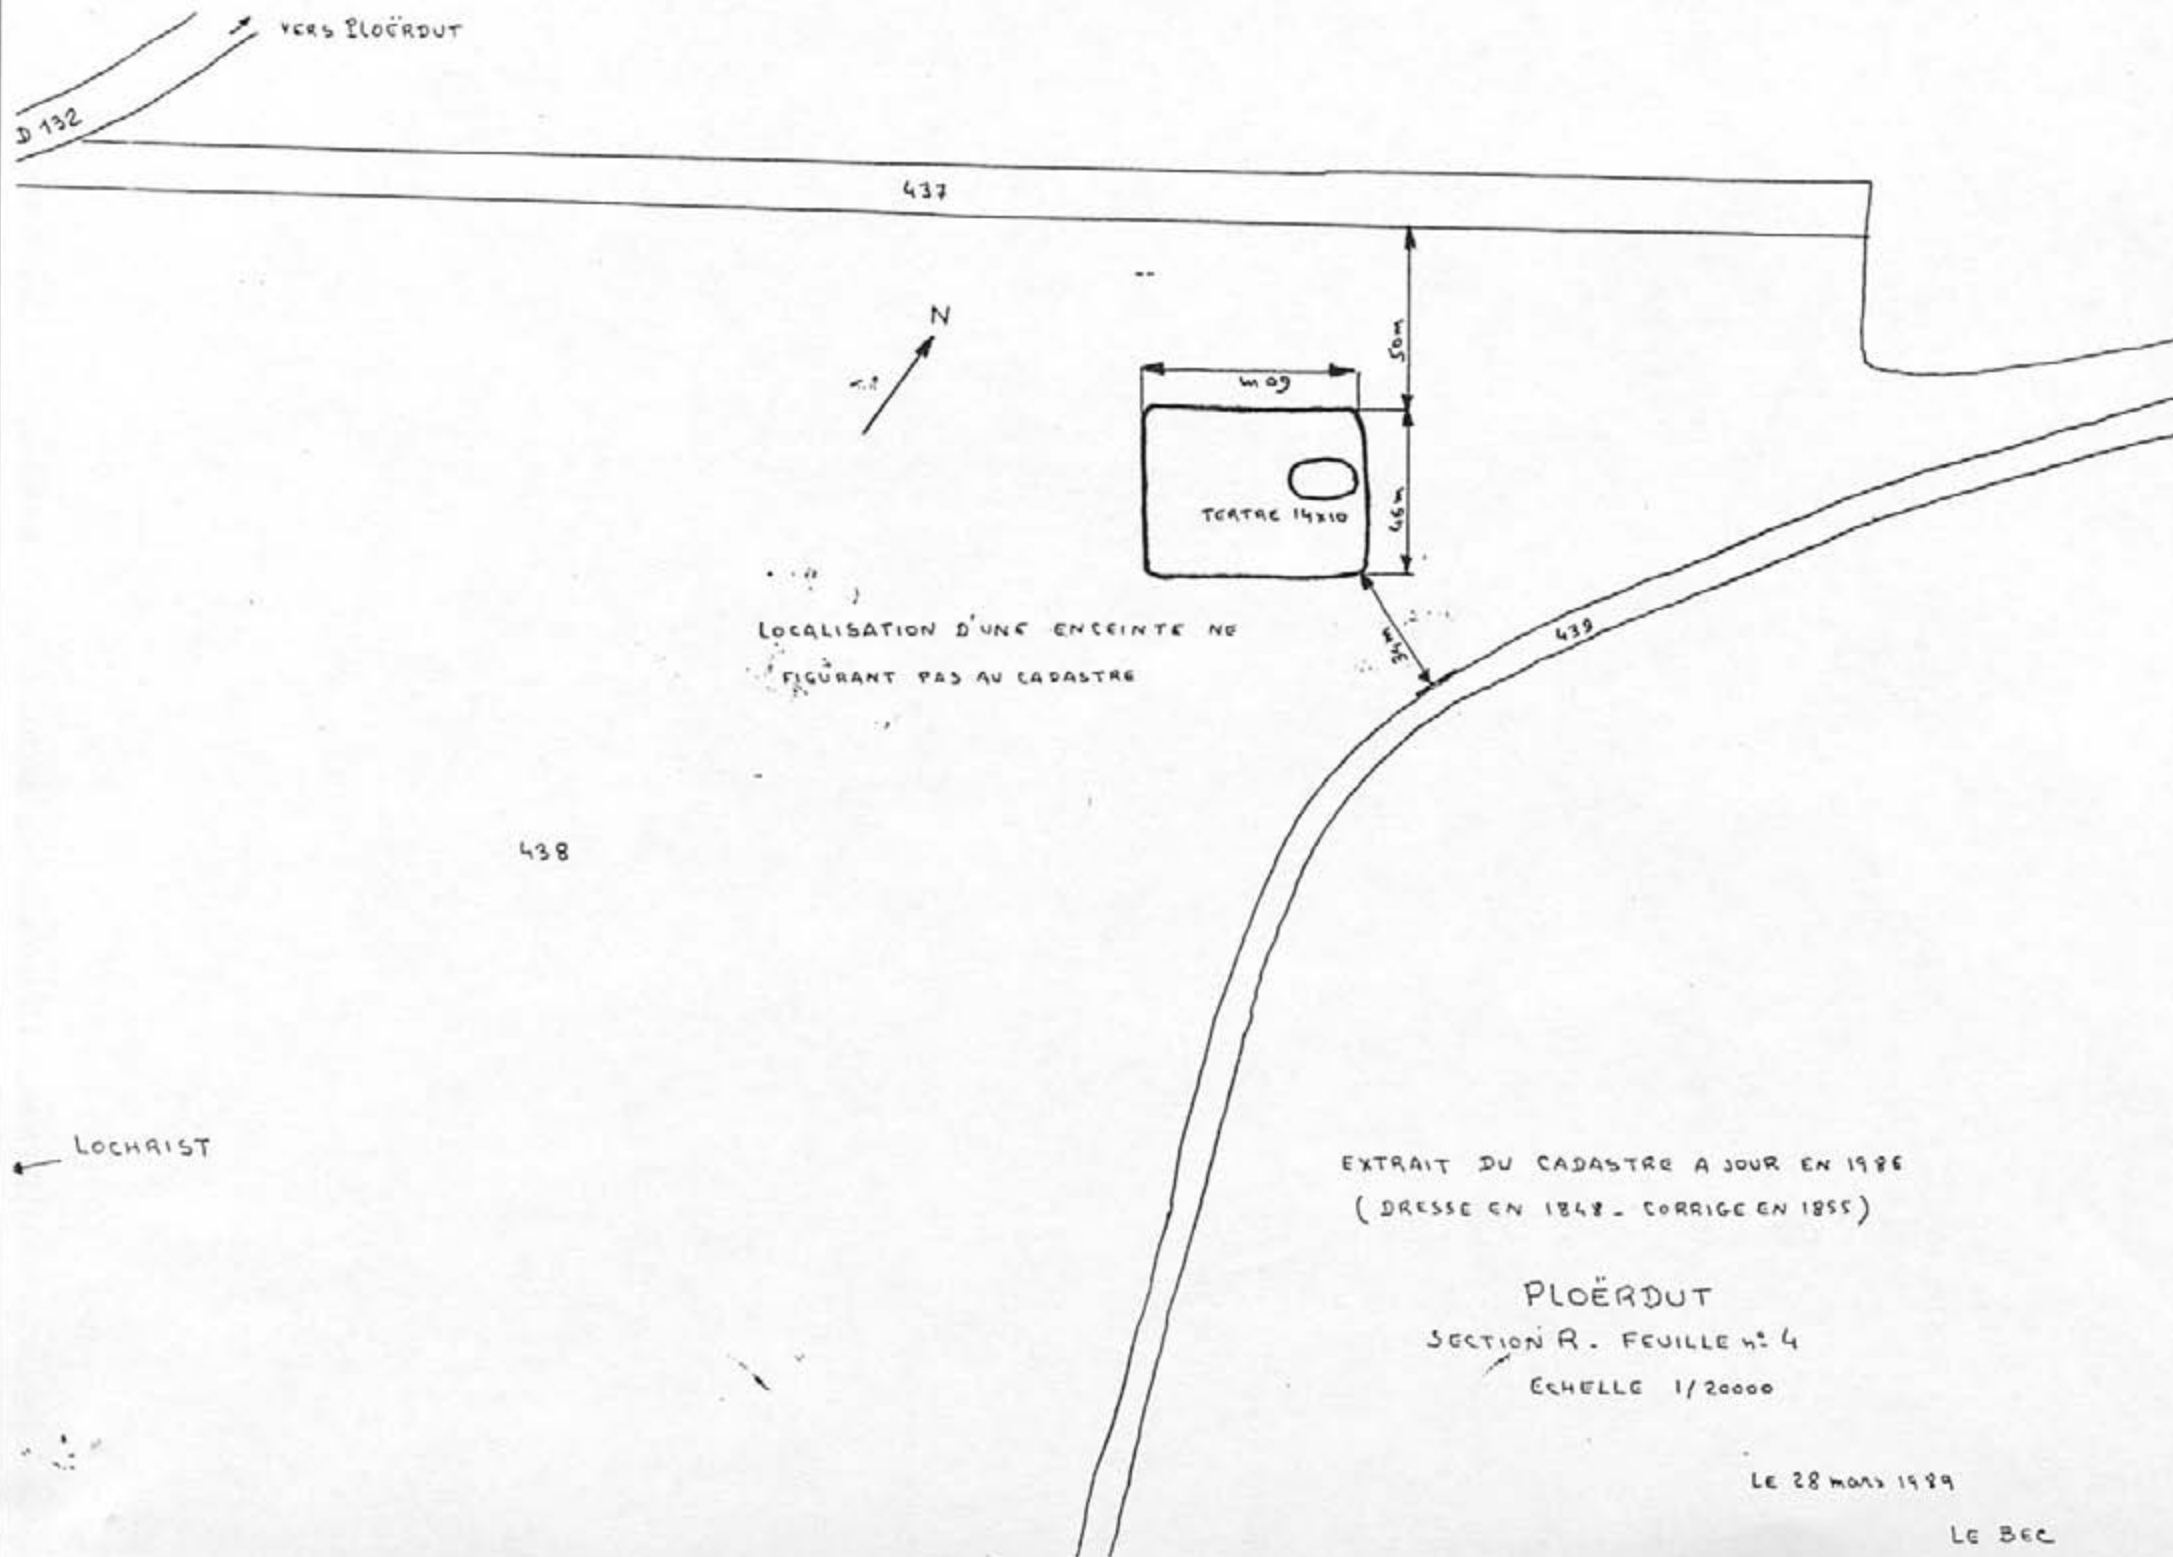

Beitrand 1989



SKOL-UEHAR VRO
INSTITUT CULTUREL
DE BRETAGNE

56-163-009.AH Sté Archéologie Histoire

du Pays de Lorient

Cité Allende

56100 LORIENT

Département : MORBIHAN

Commune : PLOERDUT

Lieu-dit : LA VILLENEUVE

N° Identification du site : / / / /

Nature : SITE A TEGULAE

Diamètre moyen : m.

Datation : GALLO - ROMAIN

Protection : MH 15 SC 51

DESCRIPTION

TEGULAE découvertes en grand nombre lors de la destruction d'un talus séparant la parcelle en deux parties

Site découvert le 5.2.1989 par Auguste BARRACH

RENSEIGNEMENTS COMPLEMENTAIRES

☐ Fouilles

☐ Plans

☐ Témoignages

☐ Sondages

☐ Photographies

☐ Tradition orale

☒ Etude inédite

☐ Photographies aériennes

☐ Mobilier

☐ Documents divers

pouvant être obtenus auprès de : Soc. d'Hist. et d'Archéo. du pays de Lorient

BIBLIOGRAPHIE

☐ Simple mention

☐ Recherche approfondie

Cadastre

Année : 1986

Section(s) et parcelle(s) : 01, 187

Coordonnées de l'épicentre

Zone Lambert : I ou II

X = 179,560

Y = 357,250

Altitude NGF : 200 m

1989

PLOERDUT

56

Gisement gallo-romain

parcelle 34, section 01, cadastre de 1842, ou parcelle 187, section 01, cadastre de 1986

Lieu-dit : La Villeneuve


Coordonnées Lambert II : X = 179,650 Y = 357,100

A. BARACH a découvert un site inédit matérialisé, après abattage d'un talus, par de nombreux fragments de tegulae et imbrices, en forte densité. On note aussi la présence de tessons de poteries gallo-romaines.

Découverte de la Société Lorientaise d'Archéologie et du groupe de Ploerdut.



PLOERDUT - 1842

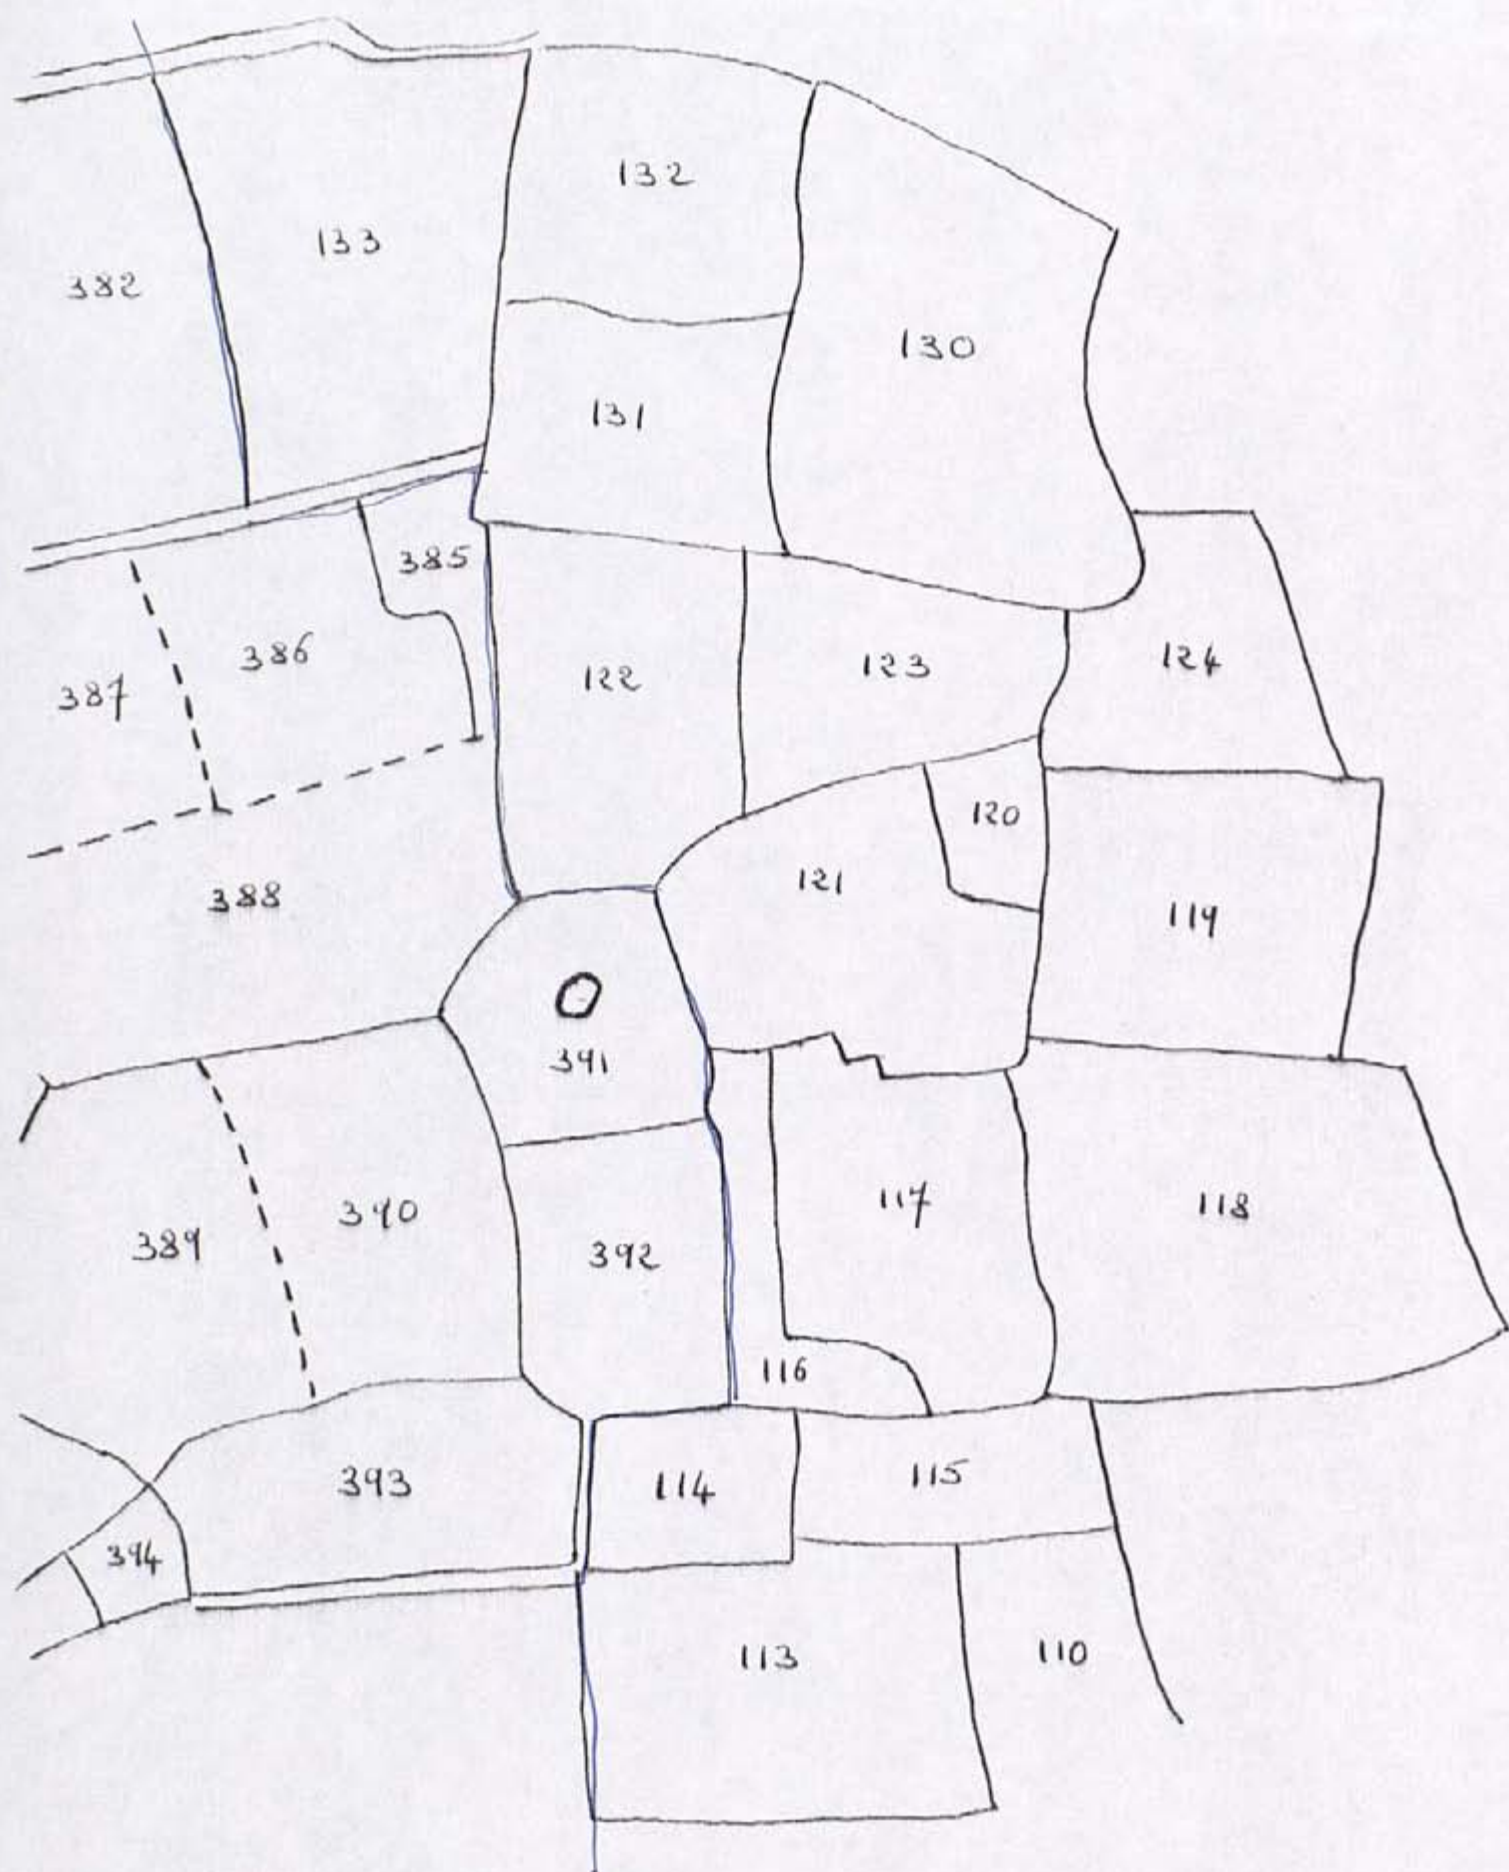

PRIZIAC . Section C 2 : Parcelles 382 à 394
 Section K 1 : Parcelles 110 à 132
 O : TUMULUS 1/2.500

COMMUNE DE PRIZIAC

TUMULUS

Section C.2 Parcelle 391

Relevé le 14.190



ECHELLE 1 / 100

0 1 2 3 4 5 m.



SKOL-UEHEL AR VRO
INSTITUT CULTUREL
DE BRETAGNE

56.182-005 AP

Sté Archéologie Histoire
du Pays de Lorient
Cité Allende
56100 LORIENT

Département : MORBIHAN
Commune : PRIZIAC
Lieu-dit : PONT TOURNANT
N° Identification du site : / / / /

Nature : Dolmen simple Diamètre moyen : m.
Datation : Néolithique final Protection : MH IS SC SI
ou début âge du bronze

DESCRIPTION

Dolmen simple à dalle de couverture de section triangulaire
reposant sur six orthostats.

RENSEIGNEMENTS COMPLEMENTAIRES

- ☐ Fouilles
☐ Sondages
☐ Etude inédite

- ☐ Plans
☐ Photographies
☐ Photographies aériennes

- ☐ Témoignages
☐ Tradition orale
☐ Mobilier
☐ Documents divers

pouvant être obtenus auprès de : Société d'Histoire et d'Archéologie du Pays de Lorient

BIBLIOGRAPHIE

☒ Simple mention

☐ Recherche approfondie


Detoc A.H. " Découvertes récentes dans les régions du Faouët et de Ploerdut"
Bulletin de la S.H.A.P.L. 1988-89 p.48



Cadastré

Année : 1967
Section(s) et parcelle(s) : 11 parc.24

Coordonnées de l'épicentre

Zone Lambert : 1 ou 11
X = 171,82
Y = 353,85
Altitude : 11 m

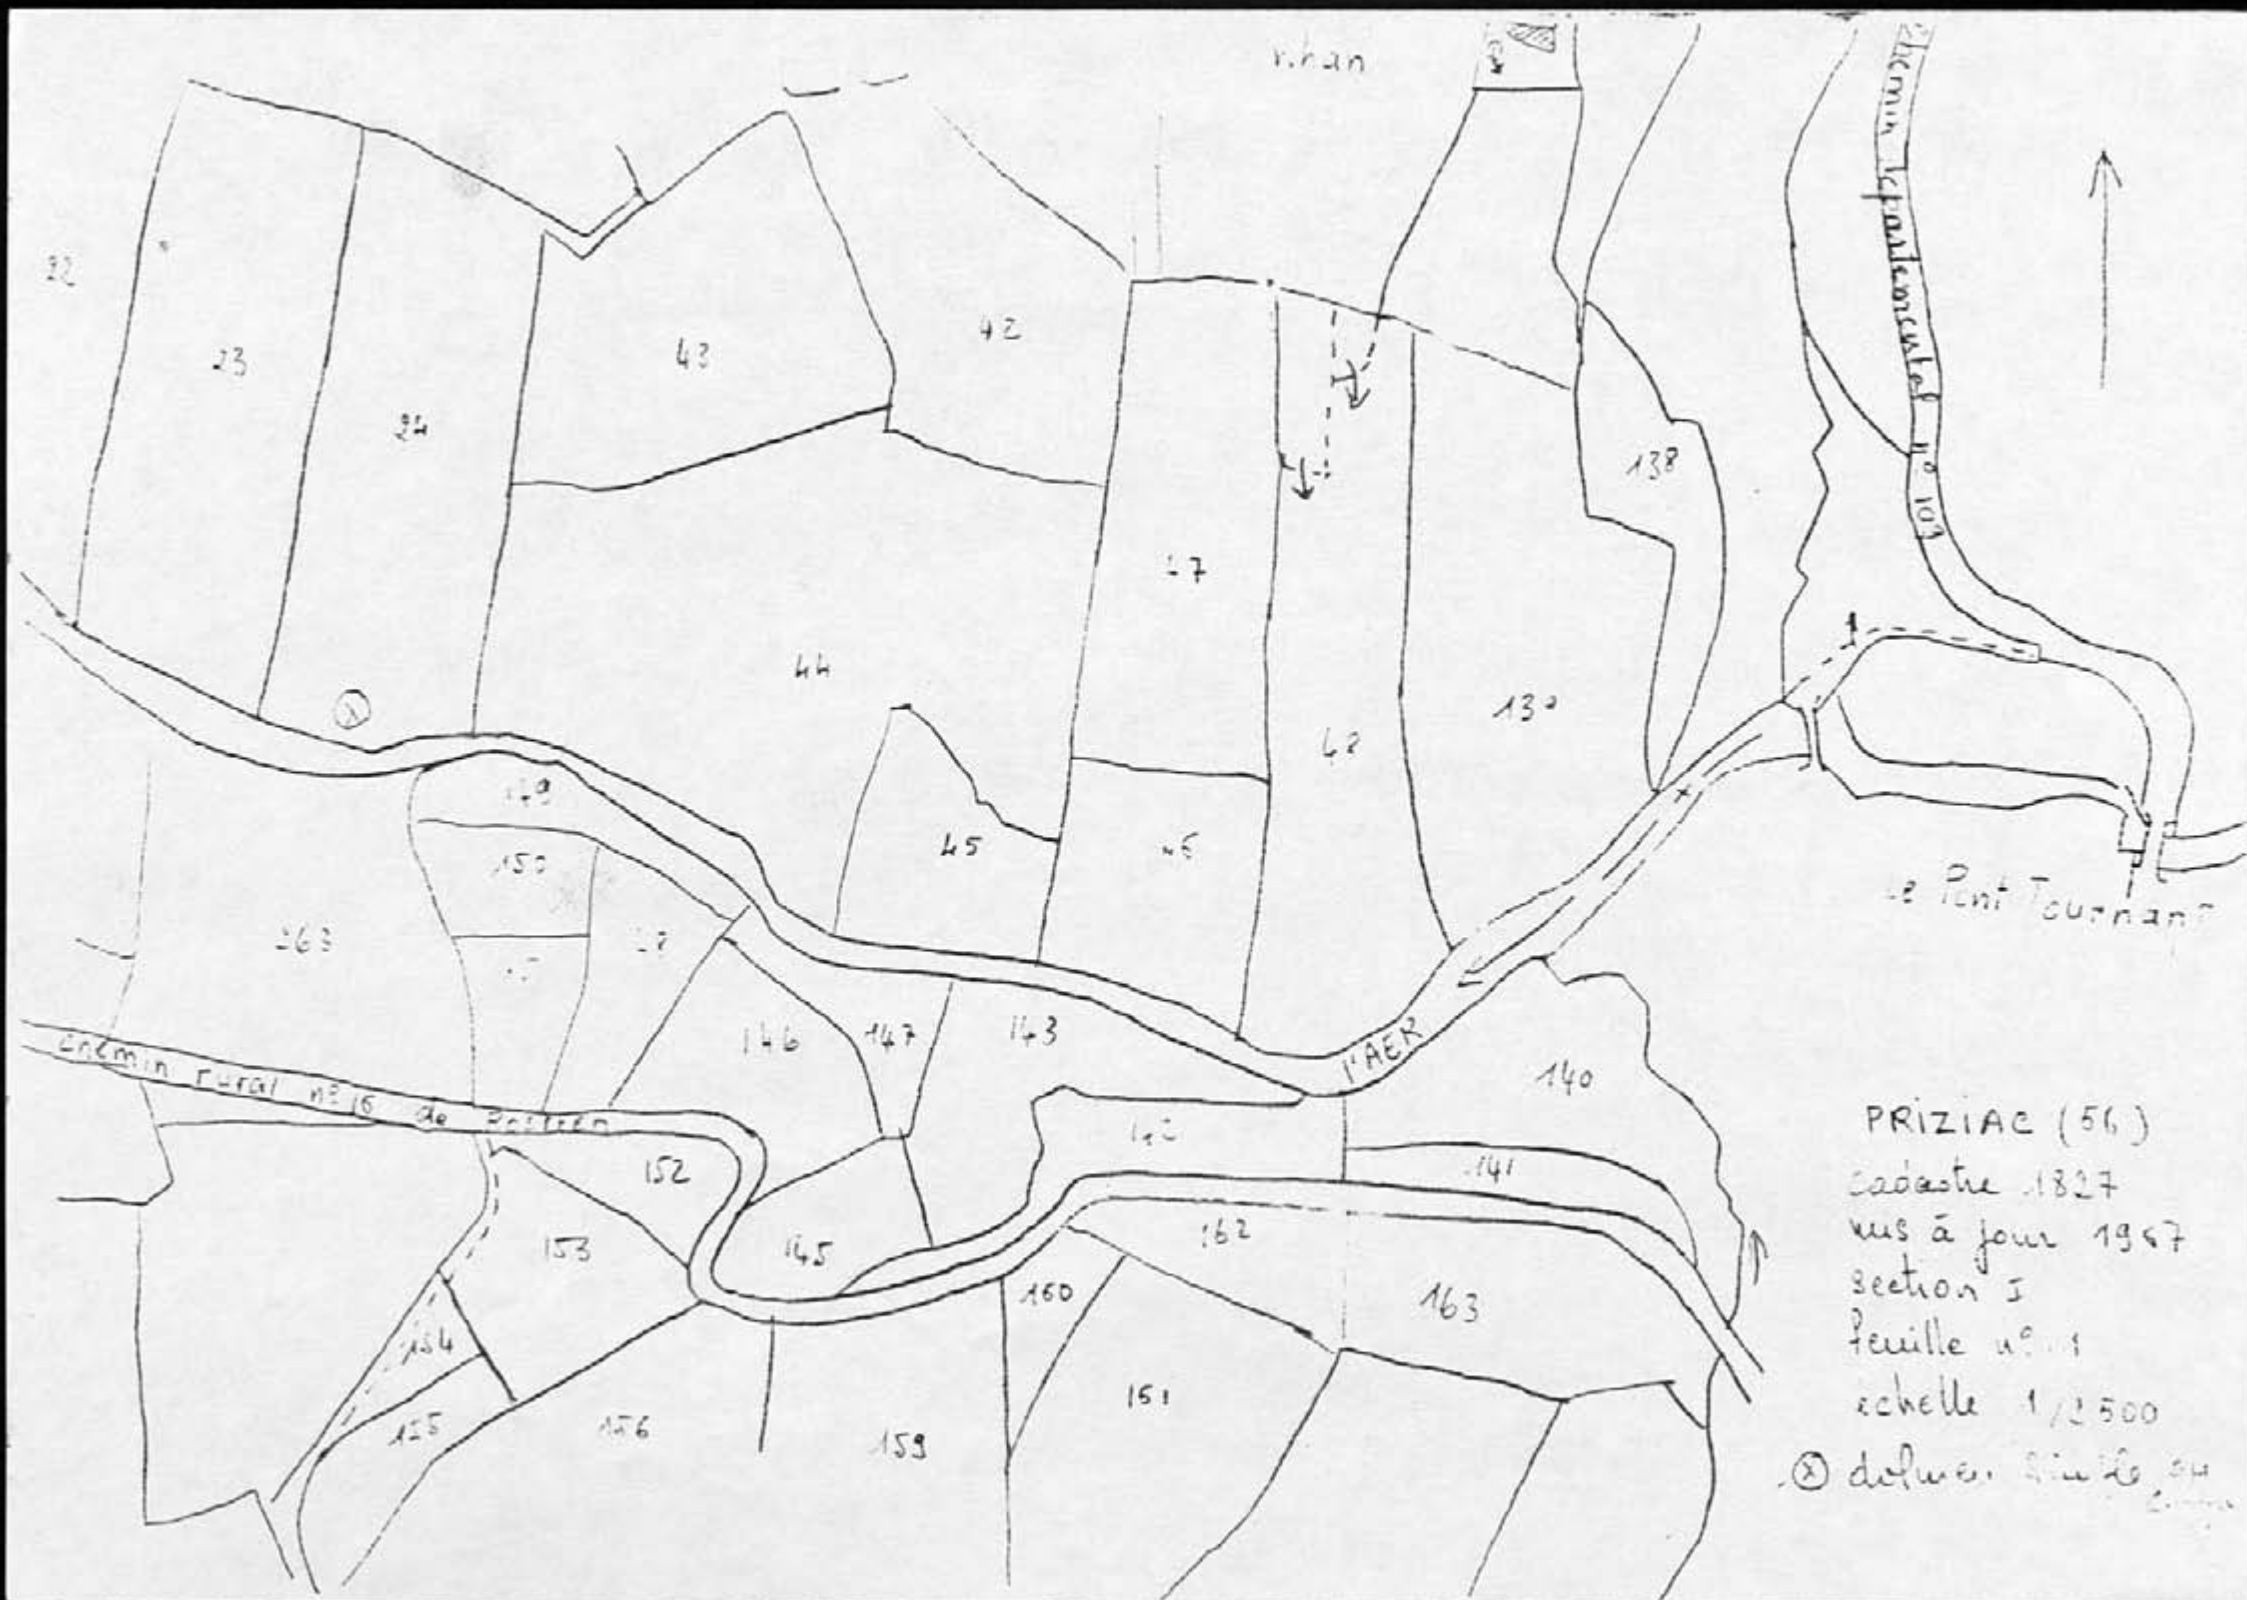

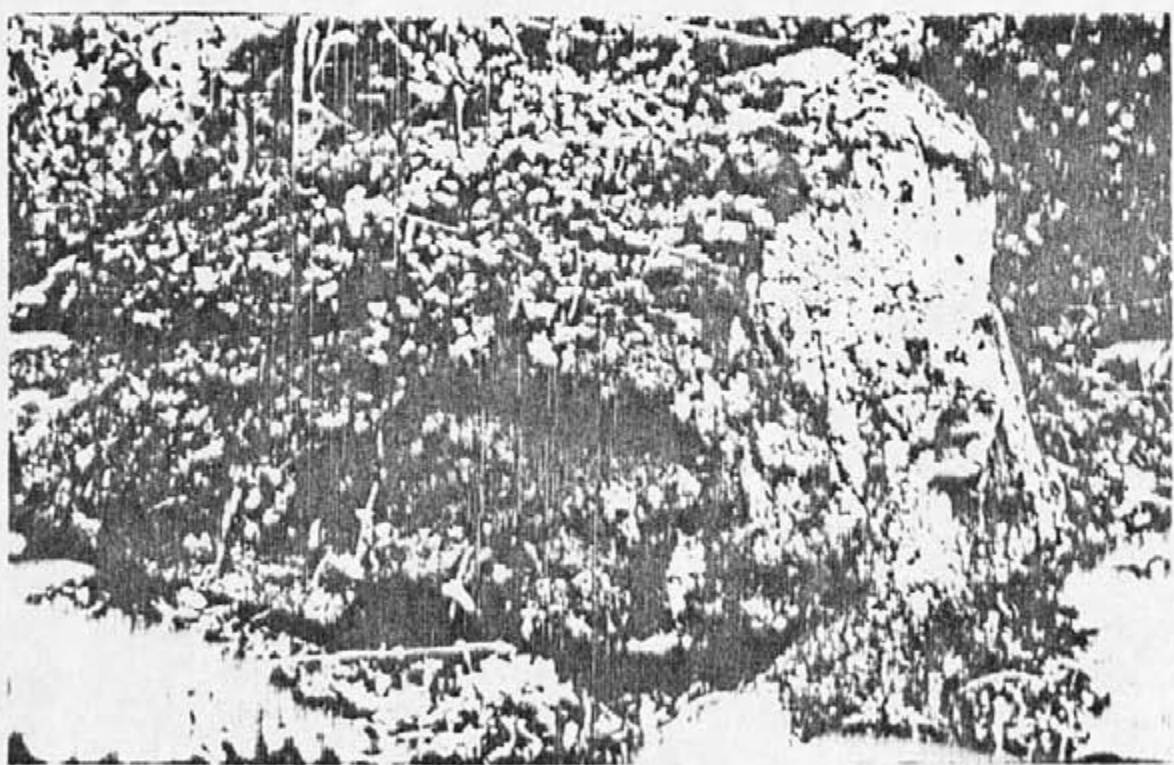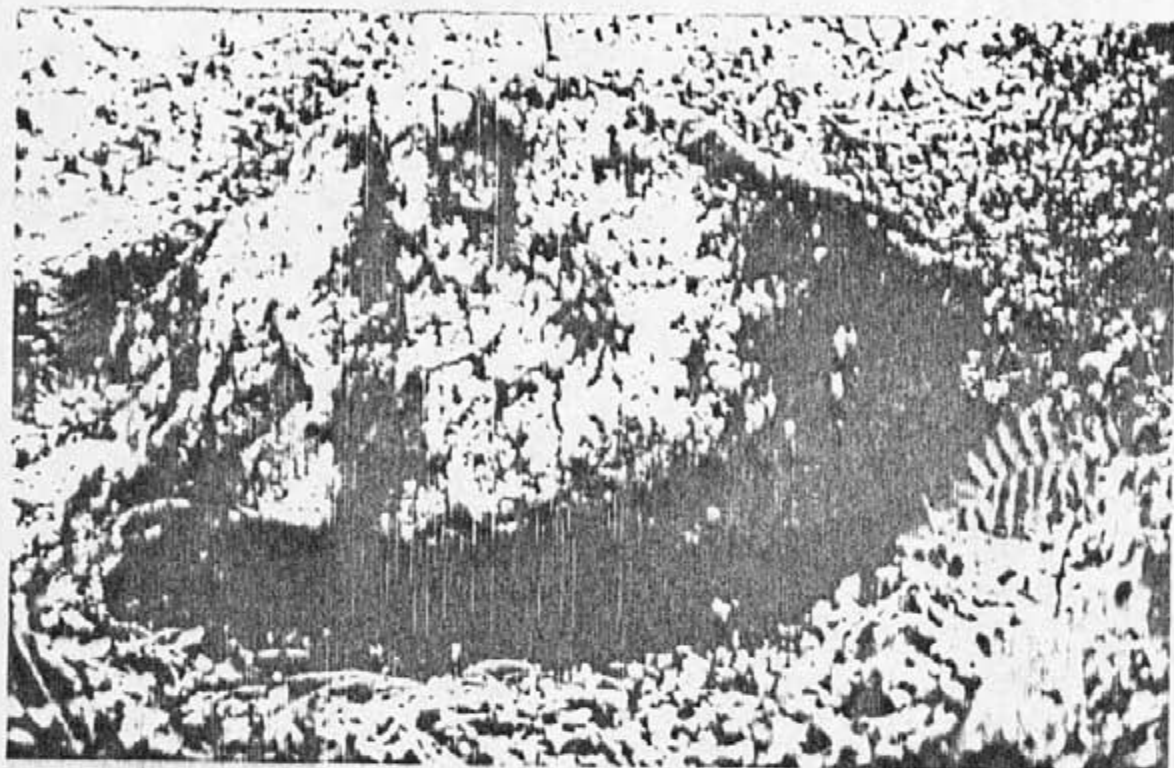

GRIZAC. Sect. n° 1, feuille 24
 Velle de construction du chéneau

56.182.011. AH



SKOL-UEHAR VRO
INSTITUT CULTUREL
DE BRETAGNE

Sté Archéologie Histoire
du Pays de Lorient
Cité Allende
56100 LORIENT

Département : MORBIHAN
Commune : PRIZIAC
Lieu-dit : MEVE PENNEUR
N° Identification du site : / / / /

Nature : VILLAGE ABANDONNE
Datation : MOYEN - AGE

Diamètre moyen : m.
Protection : MH IS SC SI

DESCRIPTION

Ensemble d'habitats groupés dans une parcelle (100 x 42m) envahie de végétation, et qui semble n'avoir jamais été cultivée.

Les anomalies de végétation ont permis de reconnaître :

- 2 maisons de plan ovale : 8,50 x 6,80 et 8,60 x 6,90m
- Un muret entre ces deux maisons
- 2 petites pièces annexes à l'une de ces maisons : 3,90 x 3,60 et 4,30 x 3,80m

D'autres structures semblent exister sous la végétation très dense de la parcelle.

RENSEIGNEMENTS COMPLEMENTAIRES

- ☐ Fouilles
☐ Sondages
☒ Etude inédite

- ☐ Plans
☐ Photographies
☐ Photographies aériennes

- ☐ Témoignages
☐ Tradition orale
☐ Mobilier
☐ Documents divers

pouvant être obtenus auprès de :

BIBLIOGRAPHIE

☐ Simple mention

☐ Recherche approfondie

Cadastre

Année : 1967
Section(s) et parcelle(s) : C 1 161

Coordonnées de l'épicentre

Zone Lambert : 1 ou 11
X = 169,450
Y = 1057,700
Altitude NGF : 170



SKOL-UEHAR VRO
INSTITUT CULTUREL
DE BRETAGNE

Sci Archéologie Histoire

du Pays de Lorient

Cité Allende

56100 LORIENT

Département : MORBIHAN

Commune : PRIZIAC

Lieu-dit : MENE PENNEUR

N° Identification du site : 56 1182/011 + / -

Nature : VILLAGE ABANDONNE

Diamètre moyen : m.

Datation : MOYEN - AGE

Protection : MH IS SC SI

DESCRIPTION

Ensemble d'habitats groupés dans une parcelle (100 x 42m) envahie de végétation, et qui semble n'avoir jamais été cultivée.

Les anomalies de végétation ont permis de reconnaître :

- 2 maisons de plan ovulaire : 8,50 x 6,80 et 8,60 x 6,90m
- Un muret entre ces deux maisons
- 2 petites pièces annexes à l'une de ces maisons : 3,90 x 3,60 et 4,30 x 3,80m

D'autres structures semblent exister sous la végétation très dense de la parcelle.

RENSEIGNEMENTS COMPLEMENTAIRES

☐ Fouilles

☐ Plans

☐ Témoignages

☐ Sondages

☐ Photographies

☒ Tradition orale

☒ Etude inédite

☐ Photographies aériennes

☐ Mobilier

☐ Documents divers

pouvant être obtenus auprès de :

BIBLIOGRAPHIE

☐ Simple mention

☐ Recherche approfondie

Cadastre

Année : 1967

Section(s) et parcelle(s) : C I 161

"Rens. rihan"

Coordonnées de l'épicentre

Zone Lambert : I ou XI



X = 169,450

Y = 1057,700


Altitude NGF : 170

PRIZIAC
SECTION C1
1/2.500

X Emplacement des vestiges
reconnus.

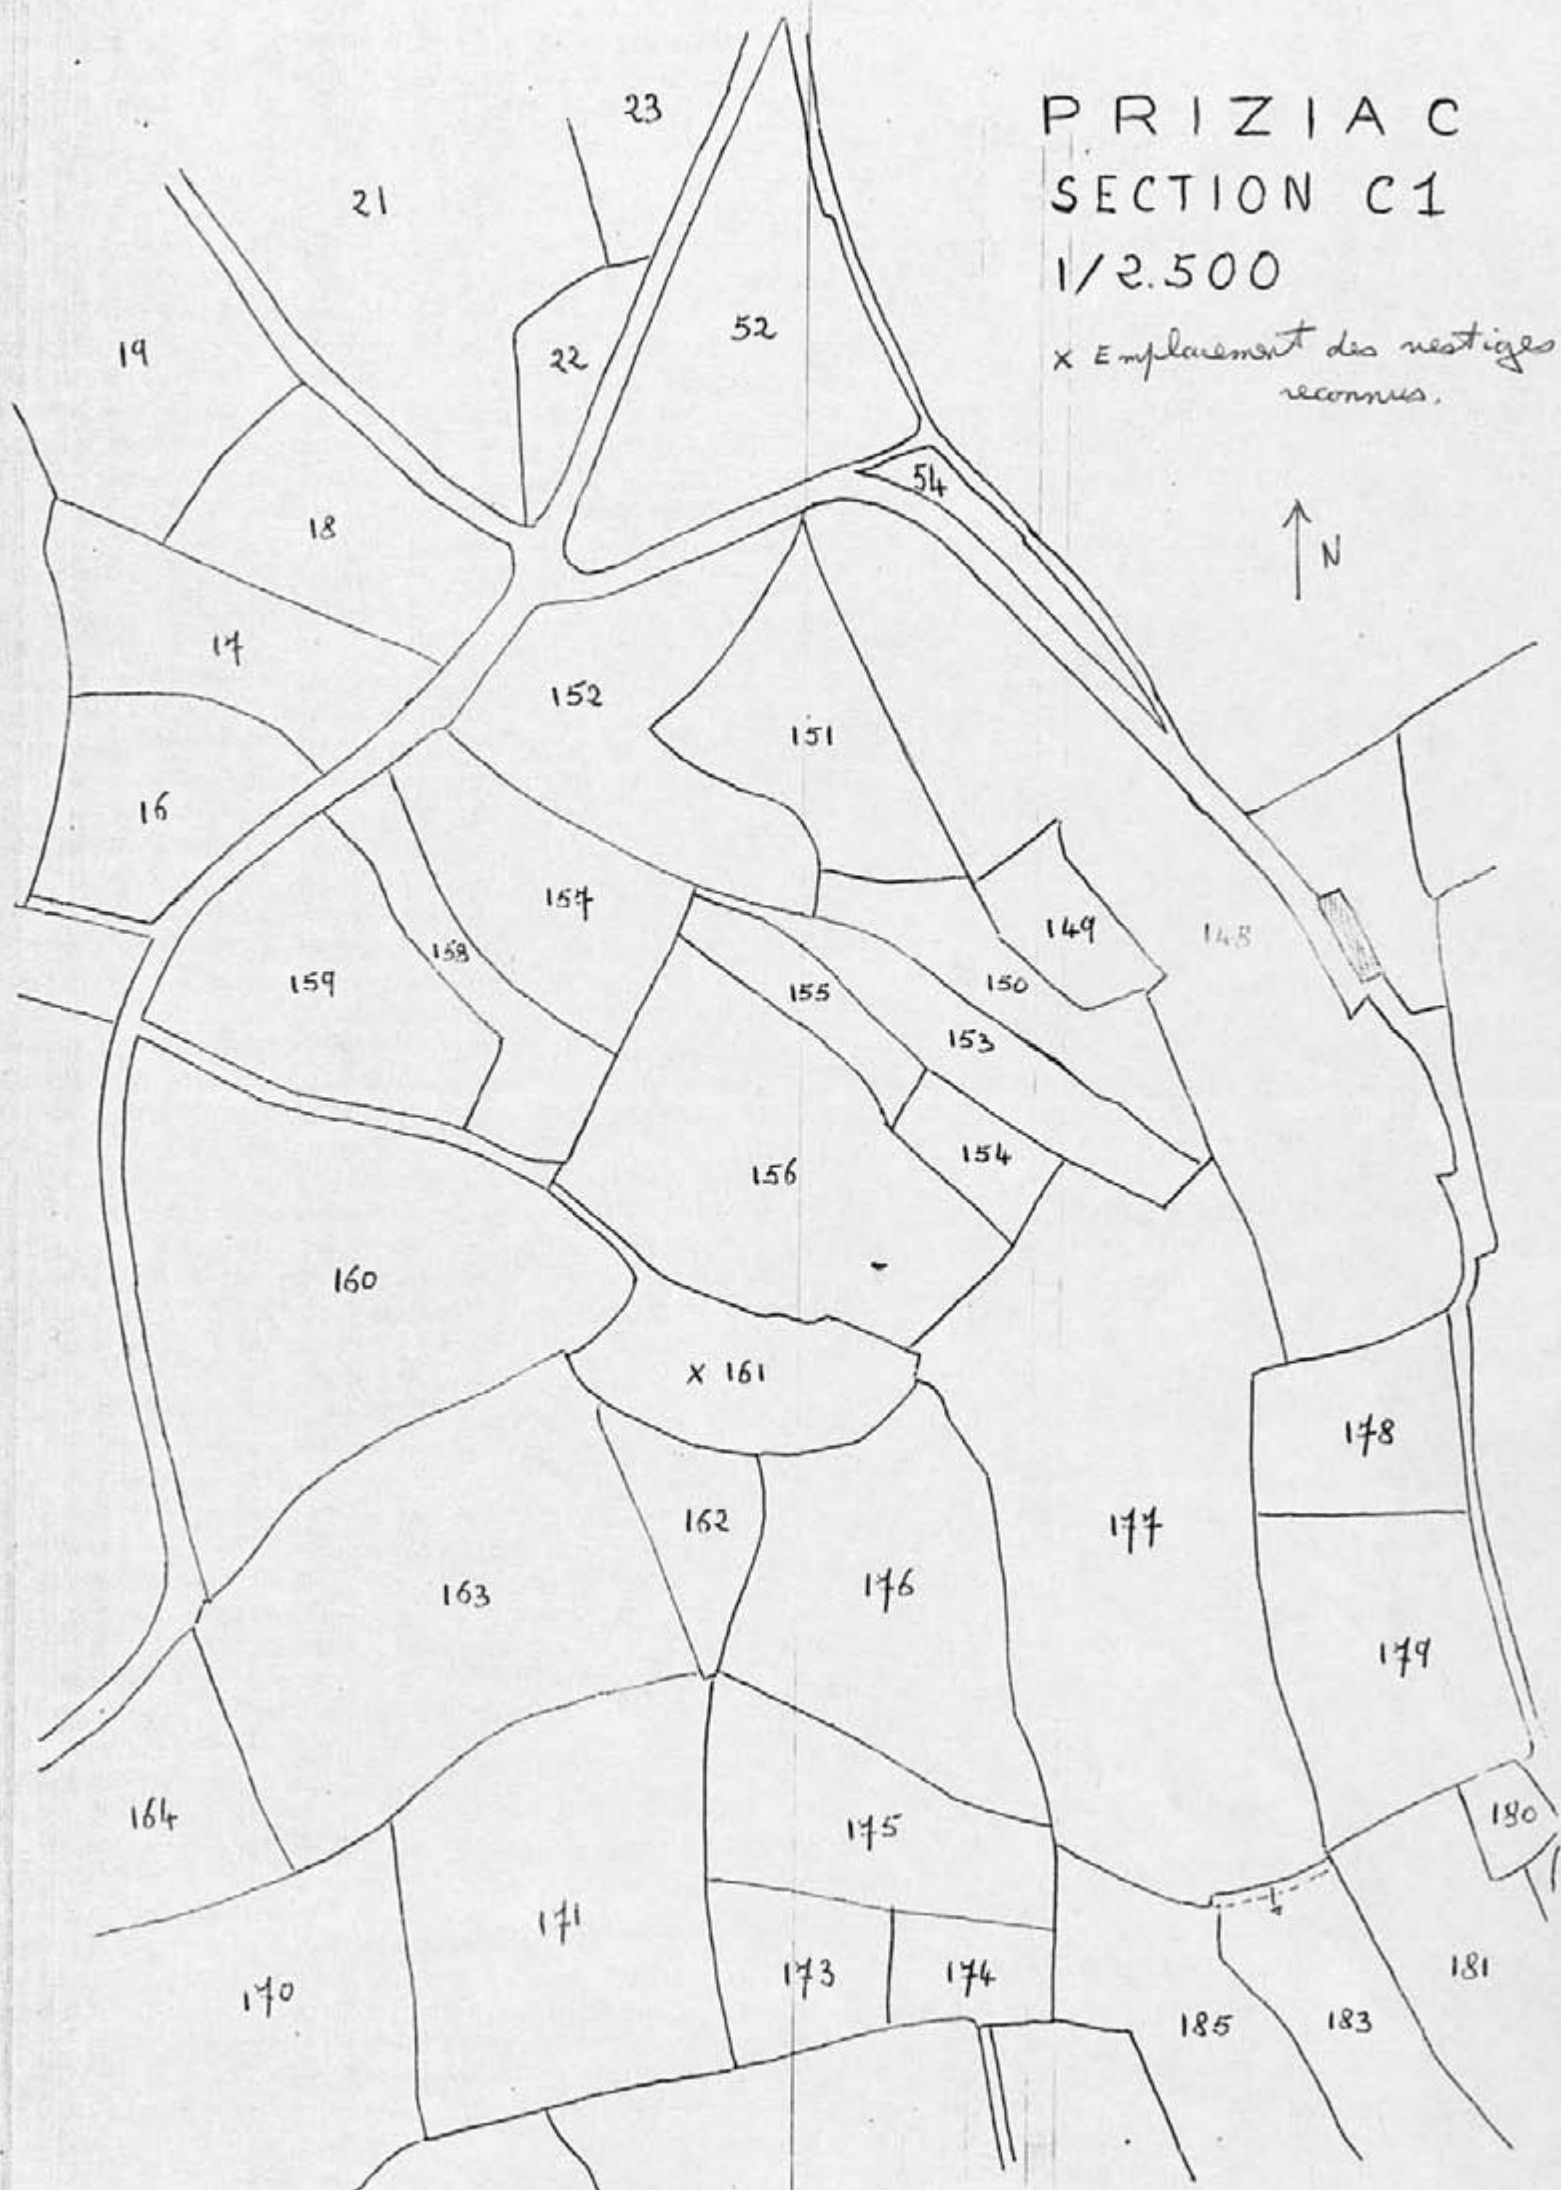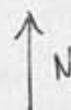


PRIZIA C
SECTION C1
PARCELLE 161

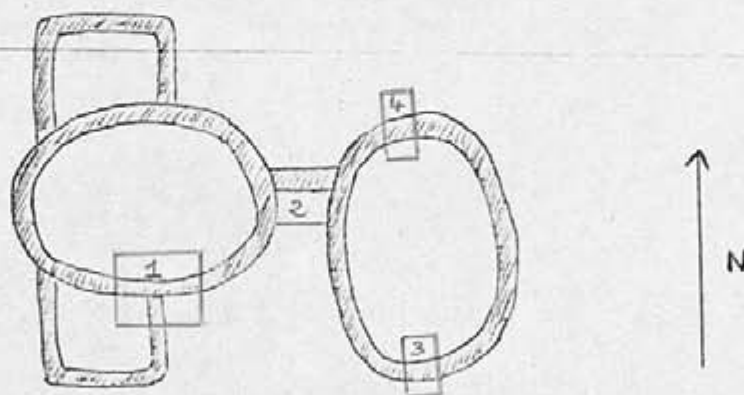

PRIZIAC . Parcelle C 1, 161. Ancien village. Plan provisoire.

Anomalies de végétation dessinant le plan de deux maisons.

☐ Sondages prévus

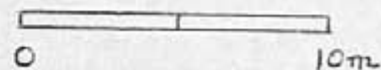

Je soussigné Monsieur Poullay
Louis autorise Monsieur Roger Bostan
membre de la société d'histoire et d'archéologie
Lorient à effectuer des sondages dans
la parcelle n° 161 c.t de Priziac
dont je suis propriétaire, dénommée
"Bons richon".

Tous les droits de propriété
sont réservés en cas de découverte.

Priziac le 14 octobre 1990

Poullay

Roger BERTRAND
4, avenue de la Marne
56100 LORIENT

à
C. T. LE ROUX
Directeur de Circonscription

Le 2.11.90,

Objet : Sondage à Manépemeur en PRIZIAC

Cher Monsieur,

Je vous avais entretenu par téléphone, il y a environ un mois, d'un site découvert en 1989 lors de nos prospections sur la commune de Priziac, probablement un village médiéval, et sur lequel il serait bon de faire un sondage de reconnaissance et vérification.

Ci - joint un dossier sur ce site :

- Fiche d'inventaire
- Extrait du plan cadastral
- Plan provisoire de 2 maisons reconnues par les anomalies de végétation
- Autorisation du propriétaire


Le but de ces sondages serait de reconnaître l'existence des habitats et tenter de recueillir des indices de datation. Trois ou quatre sondages pourraient être effectués :

- A l'emplacement supposé de l'entrée de l'habitat A. (1)
- A l'emplacement présumé d'un dépotoir, entre les 2 maisons.
- Au niveau des pignons de l'habitat B. ~~(2)~~ (3 et 4) (2)

Au total, 11m2 environ. Ces sondages pourraient être effectués dans la semaine du 12 au 17 Novembre : je serai personnellement disponible cette semaine là, et aussi les quelques membres de notre Société qui ont une expérience de fouilleur.

Merci par avance de votre courrier.

Sentiments très cordiaux.

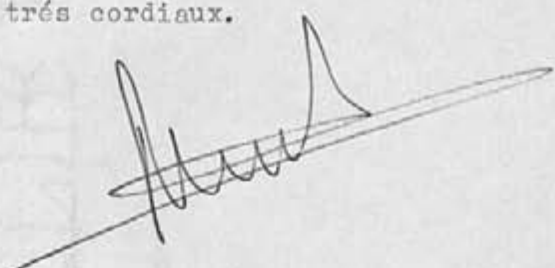



SKOL-UEH AR VRO
INSTITUT CULTUREL
DE BRETAGNE

56. 182. 004. AH

Soc. Archéologie Histoire
du Pays de Lorient
Cité Alloué
56000 LORIENT

Département : MORBIHAN

Commune : PRIZIAC

Lieu-dit : LA ROCHE FIRIOU

N° Identification du site : / / / /

Nature : TRESOR MONETAIRE

Diamètre moyen : m.

Datation : XIV^eme siècle

Protection : MH IS SC SI

DESCRIPTION

Trésor de 286 monnaies médiévales retrouvées en 1972 au pied d'un ancien talus. Il était contenu dans une toile placée dans une cavité creusée dans l'arène granitique.

Les monnaies ont été frappées entre 1160 (Philippe II) et 1350 (Philippe VI)

La date d'enfouissement se place entre Sept. 1350 et Avril 1351.

RENSEIGNEMENTS COMPLEMENTAIRES

☐ Fouilles

☐ Plans

☐ Témoignages

☐ Sondages

☒ Photographies

☐ Tradition orale

☐ Etude inédite

☐ Photographies aériennes

☒ Mobilier

☐ Documents divers

pouvant être obtenus auprès de :
Cabinet des Médailles de la Bibliothèque Nationale
Soc. d'Hist. et d'Archéo. du Pays de Lorient

BIBLIOGRAPHIE

☐ Simple mention

☒ Recherche approfondie

DUPLESSY J. - " Le trésor de Priziac. Contribution à l'étude du monnayage de Philippe VI ". Revue Numismatique, t. XVIII. - 1976.
Pp. 186-223 et pl. XXI-XXII.

Cadastre

Année : 1967

Section(s) et parcelle(s) : F2 487

Coordonnées de l'épicentre


Zone Lambert : 4 6y 11

X = 167,575

Y = 351,625 351,250

Altitude NGF : 100m

Glivier
vérifier le
04/92

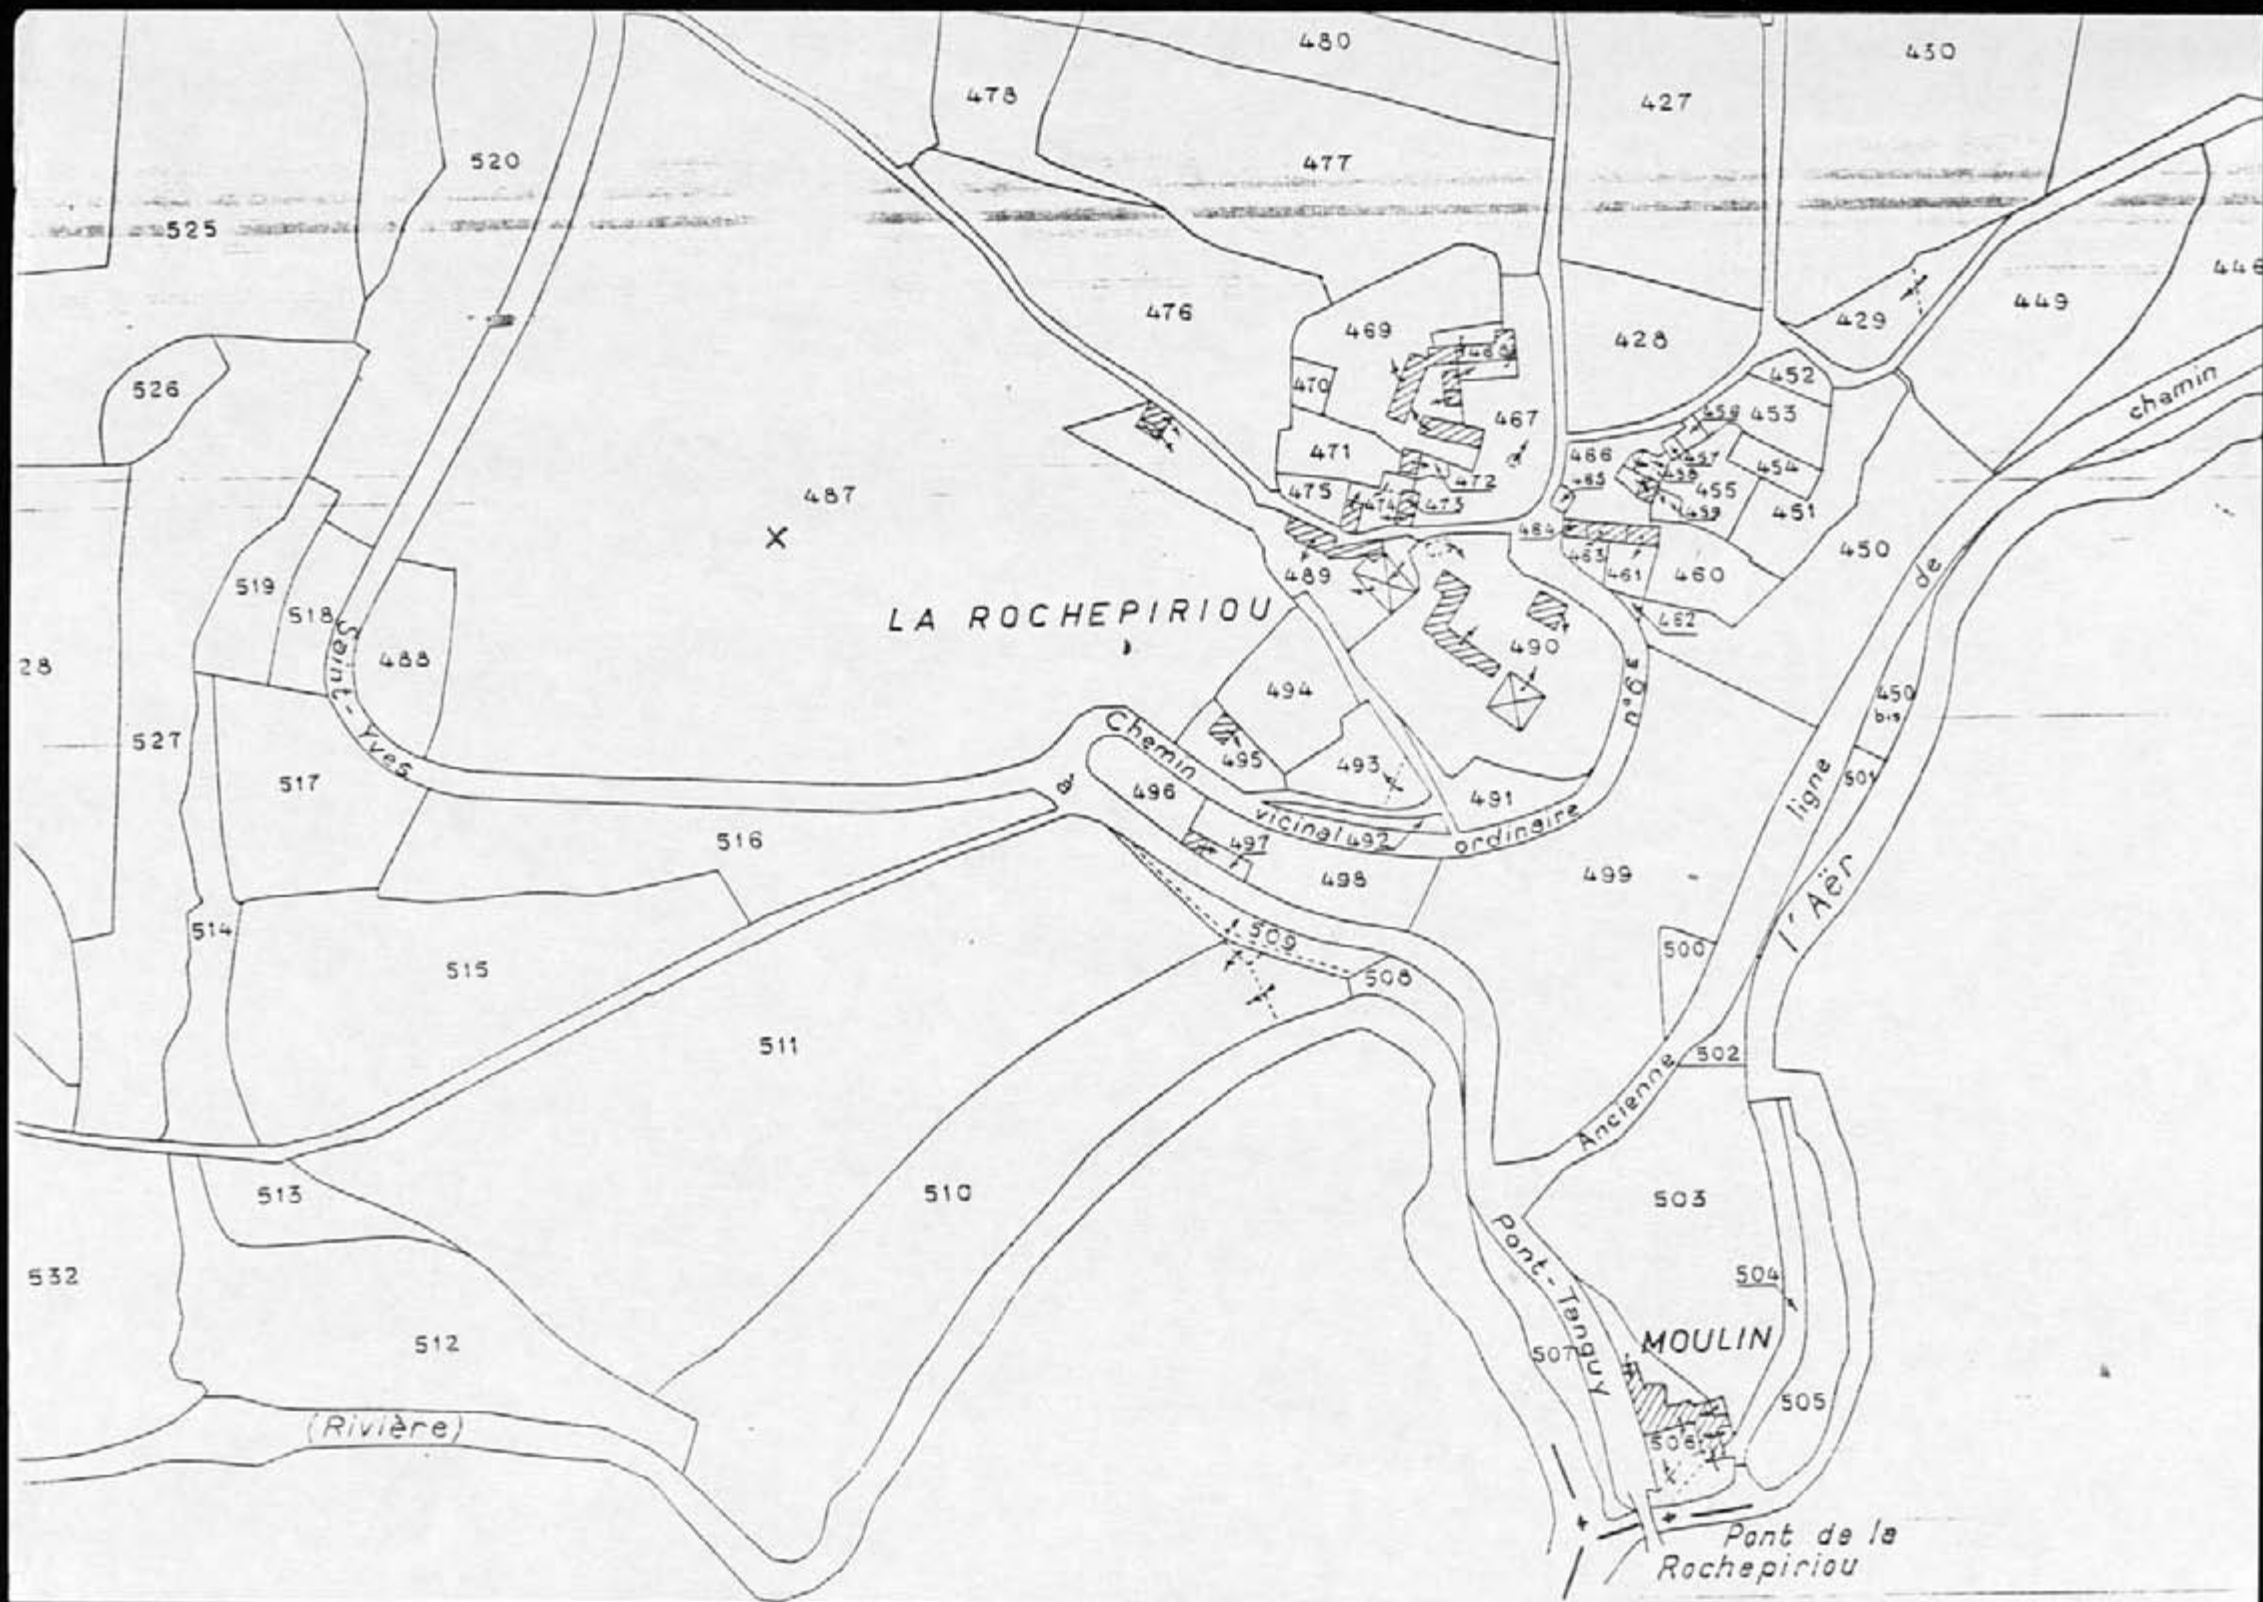



SKOL-UEHEL AR VRO
INSTITUT CULTUREL
DE BRETAGNE

56-182-005.AH

Sté Archéologie Histoire
du Pays de Lorient
Cité Allende
56100 LORIENT

Département : MORBIHAN

Commune : PRIZIAC

Lieu-dit : KERJEAN

N° Identification du site : / / / /

Nature : Stèle gauloise

Diamètre moyen : m.

Datation : Age du Fer

Protection : MH 15 SC SI

DESCRIPTION

Stèle hémisphérique portant de très nombreuses cupules.

Diamètre: 90 cms ; Hauteur: 60cms

Trouvée dans un talus bordant le chemin de Kerjean à Carnal

RENSEIGNEMENTS COMPLEMENTAIRES

☐ Fouilles

☐ Plans

☐ Témoignages

☐ Sondages

☐ Photographies

☐ Tradition orale

☐ Etude inédite

☐ Photographies aériennes

☐ Mobilier

☐ Documents divers

pouvant être obtenus auprès de : Société d'Histoire et d'Archéologie du Pays de Lorient

BIBLIOGRAPHIE

☒ Simple mention

☐ Recherche approfondie

Detoc A.M. "Découvertes récentes dans les régions du Faouët et de Ploerdut"

Bulletin de la S.H.A.P.L. 1988 - 89 . p.48

Cadastre

Année : 1967

Section(s) et parcelle(s) : EI parc. 63a



Coordonnées de l'épicentre

Zone Lambert : I ou (11)

X = 168,05

Y = 356,25

Altitude : m.

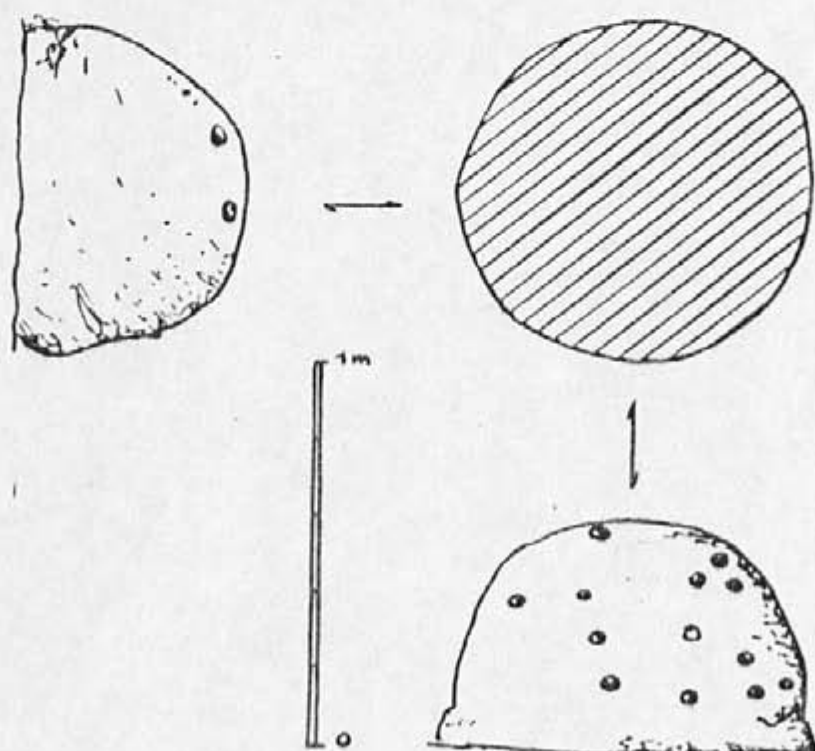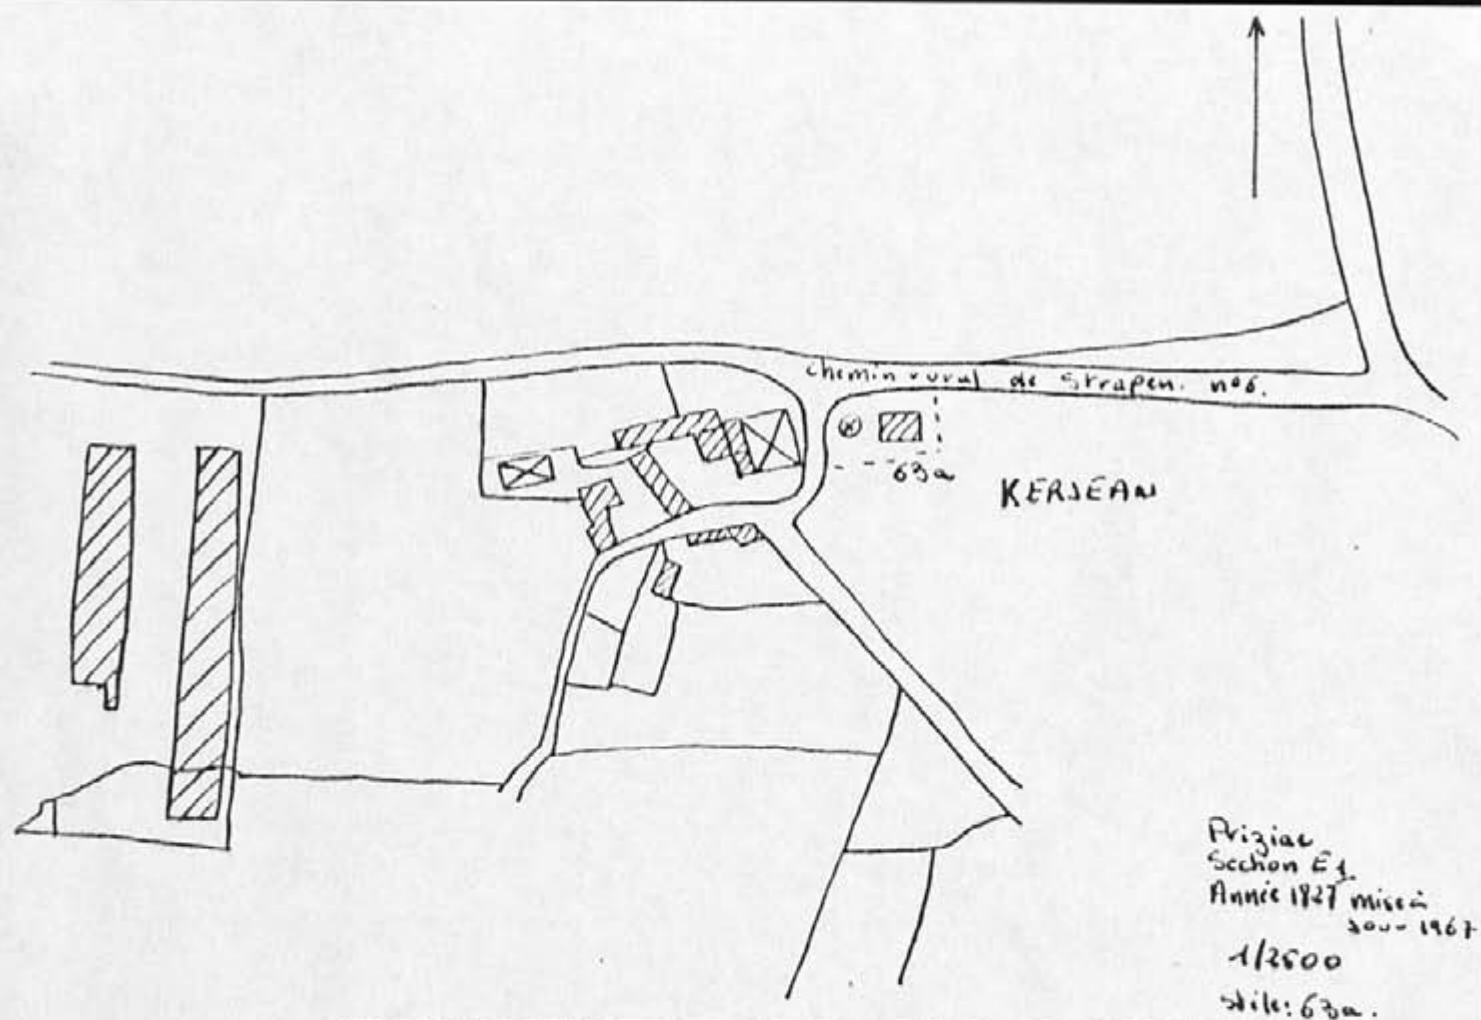

PRIZIAC.
KERJEAN

56. 182. 006. AH



SKOL-UEHEL AR VRO
INSTITUT CULTUREL
DE BRETAGNE

Sté Archéologie Histoire
du Pays de Lorient
Cité Allende
56100 LORIENT

Département : MORBIHAN

Commune : PRIZIAC

Lieu-dit : KERHERO

N° Identification du site : / / / /

Nature : Stèle gauloise

Diamètre moyen : m.

Datation : Age du Fer

Protection : MH 15 SC SI

DESCRIPTION

Stèle hémisphérique . Diamètre: 85cms. Hauteur: 55cms. Présente au sommet une cavité carrée de 18cms x 18 x 13 ; 18 cupules sont groupées sur le sommet.

Croix de 13 cms x 12 cms gravée en creux sur le pourtour

A été trouvée dans une parcelle appelée "Prat groès".

RENSEIGNEMENTS COMPLEMENTAIRES

☐ Fouilles☐ Plans☐ Témoignages☐ Sondages☐ Photographies☐ Tradition orale☐ Etude inédite☐ Photographies aériennes☐ Mobilier☐ Documents divers

pouvant être obtenus auprès de : Société d'Histoire et d'Archéologie du Pays de Lorient

BIBLIOGRAPHIE

☒ Simple mention☐ Recherche approfondie

Detoc A.M. " Découvertes récentes dans la région du Faouët et de Poerdut "

Bulletin de la S.H.A.P.L. 1988-89 . p.48

Cadastre

Année : 1967

Section(s) et parcelle(s) : P2 parc.349

Coordonnées de l'épicentre


Zone Lambert : 1 ou 11

X = 168,37


Y = 352,55

Altitude NGF :

cadastre de 1827
mis à jour pour 1960
é. 1/2500
feuille: parcelle no 34
section F2

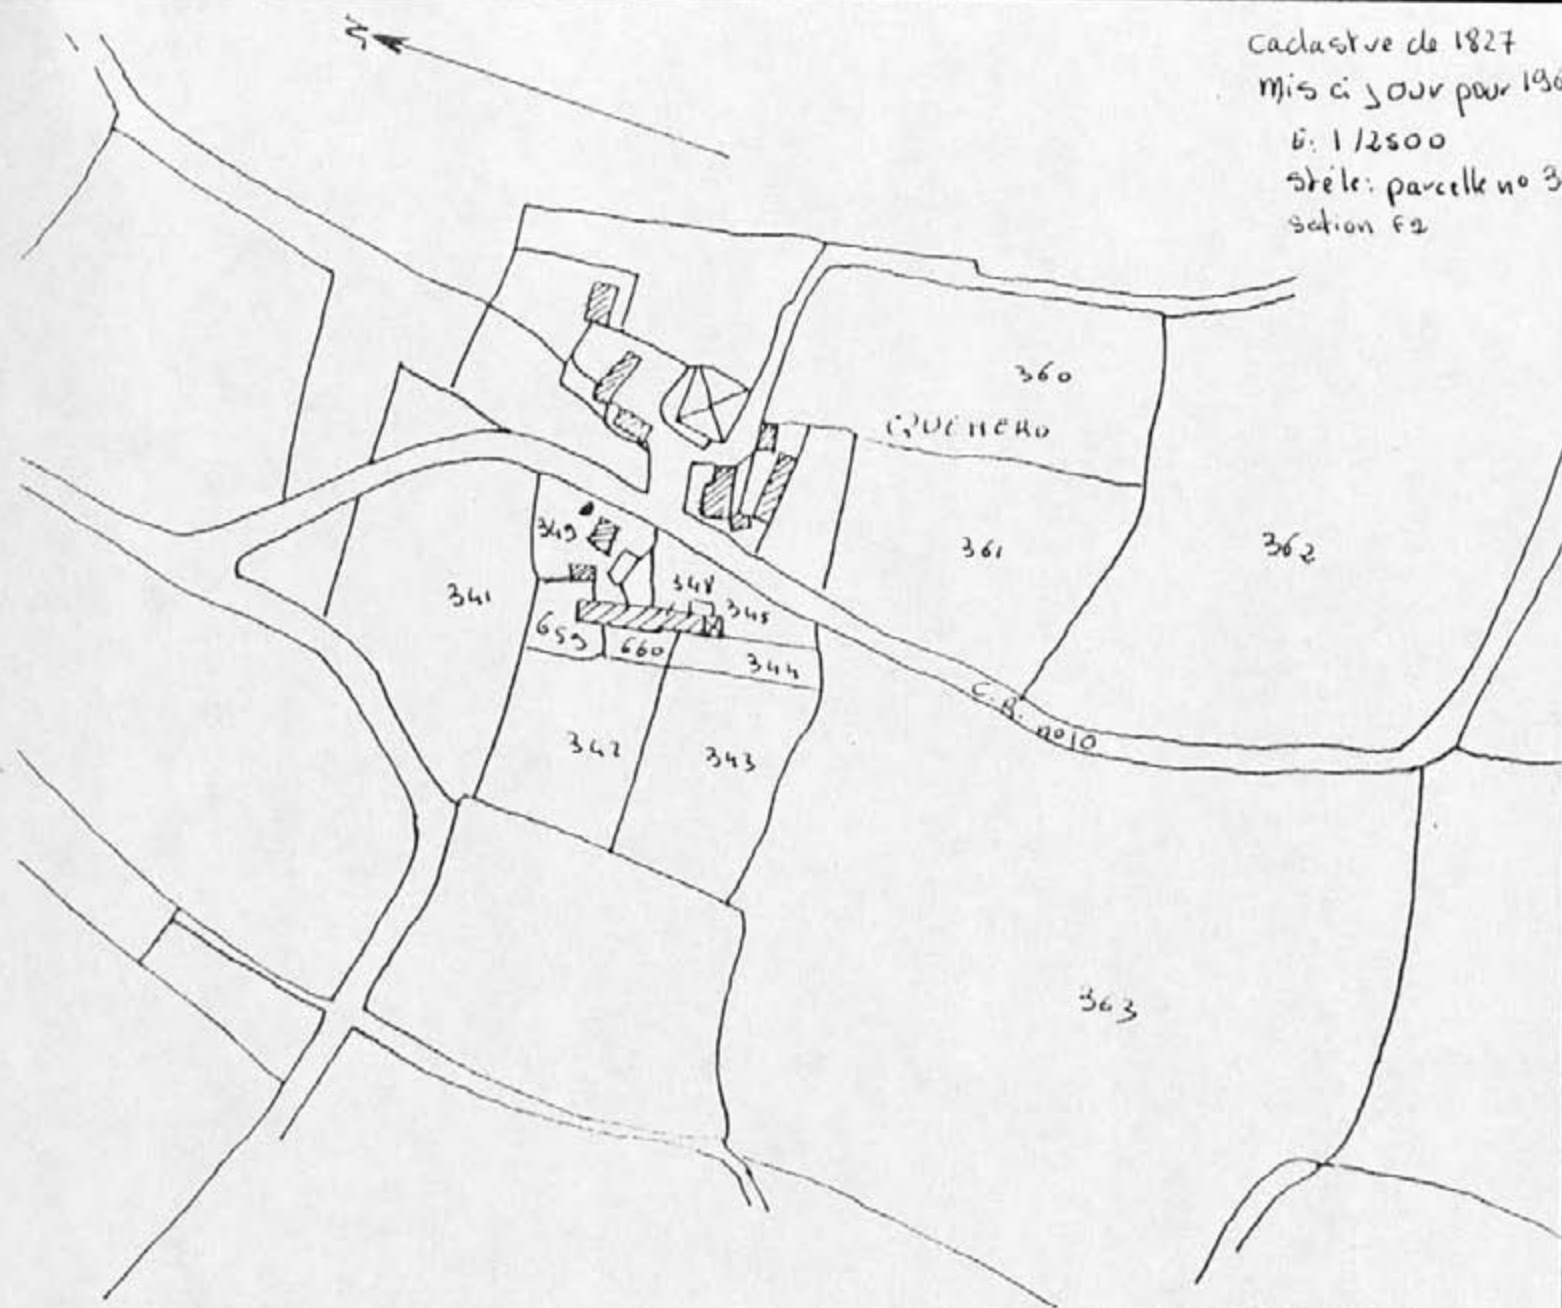

PAIZIAC
Kerhero

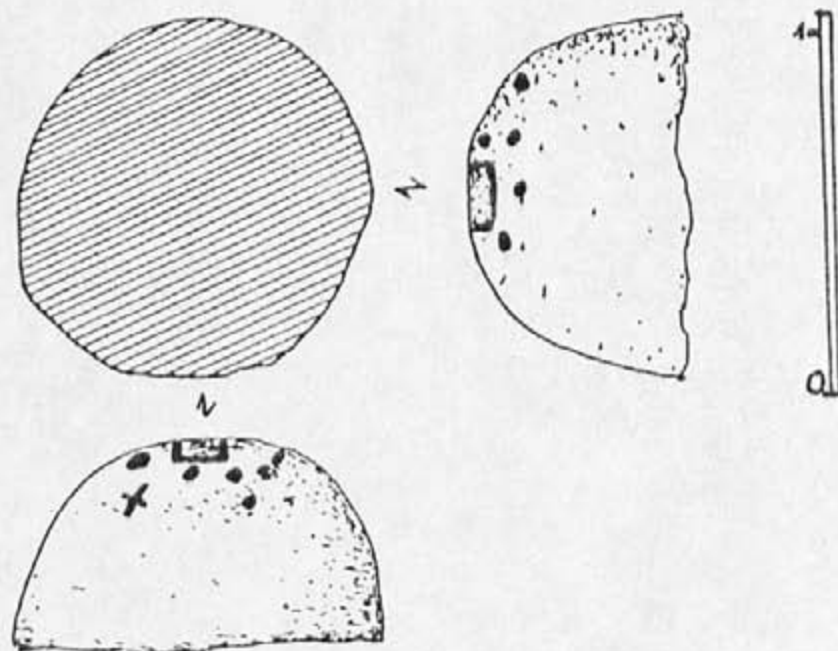



SKOL UHEL AR VRO
INSTITUT CULTUREL
DE BRETAGNE

56_182_002.AH

Sté Archéologie Historique

du Pays de Lorient

Cité Allende

56100 LORIENT

Département : MORBIHAN

Commune : PRIZIAC

Lieu-dit : CROEZ-ER-MAOUT

N° Identification du site : / / / /

Nature : ANOMALIE DE VEGETATION

Diamètre moyen : m.

SITE DE SURFACE G.R.

Datation : MOYEN-AGE (?) et GALLO-ROMAIN

Protection : MH 15 SC 51

DESCRIPTION

ANOMALIE DE VEGETATION détectée par reconnaissance aérienne. Dans une parcelle de lande couverte d'un taillis de ronces et d'épineux, défaut de pousse de la végétation dessinant une ligne ovale d'une trentaine de mètres de diamètre, dix huit mètres de large. Sur la face sud, deux gros blocs de granit fichés dans le sol pourraient marquer une entrée large de 6 mètres. Pourrait être une bergerie médiévale ?

Dans la parcelle voisine 484, l'exploitant agricole de Treuscoat a ramassé 3 fragments de tegulae et un fragment de vase ouvert (Fay)

RENSEIGNEMENTS COMPLEMENTAIRES

☐ Fouilles

☐ Plans

☐ Témoignages

☐ Sondages

☐ Photographies

☐ Tradition orale

☒ Etude inédite

☒ Photographies aériennes

☒ Mobilier

☐ Documents divers

pouvant être obtenus auprès de : Soc. d'Hist. et d'Archéo. du Pays de Lorient

BIBLIOGRAPHIE

☐ Simple mention

☐ Recherche approfondie

Cadastre

Année : 1967

Section(s) et parcelle(s) : C2, 487 et 484

Coordonnées de l'épicentre

Zone Lambert : 1 ou 11

X = 168,675

Y = 1056,475

Altitude NGF : 170m


56.182.033

PRIZIAC (56)
CADASTRE 1967
SECTION C₂
parcelle 4811
échelle 1/2500



N

O: Anomalie de
végétation.

xx = Tégulae
x

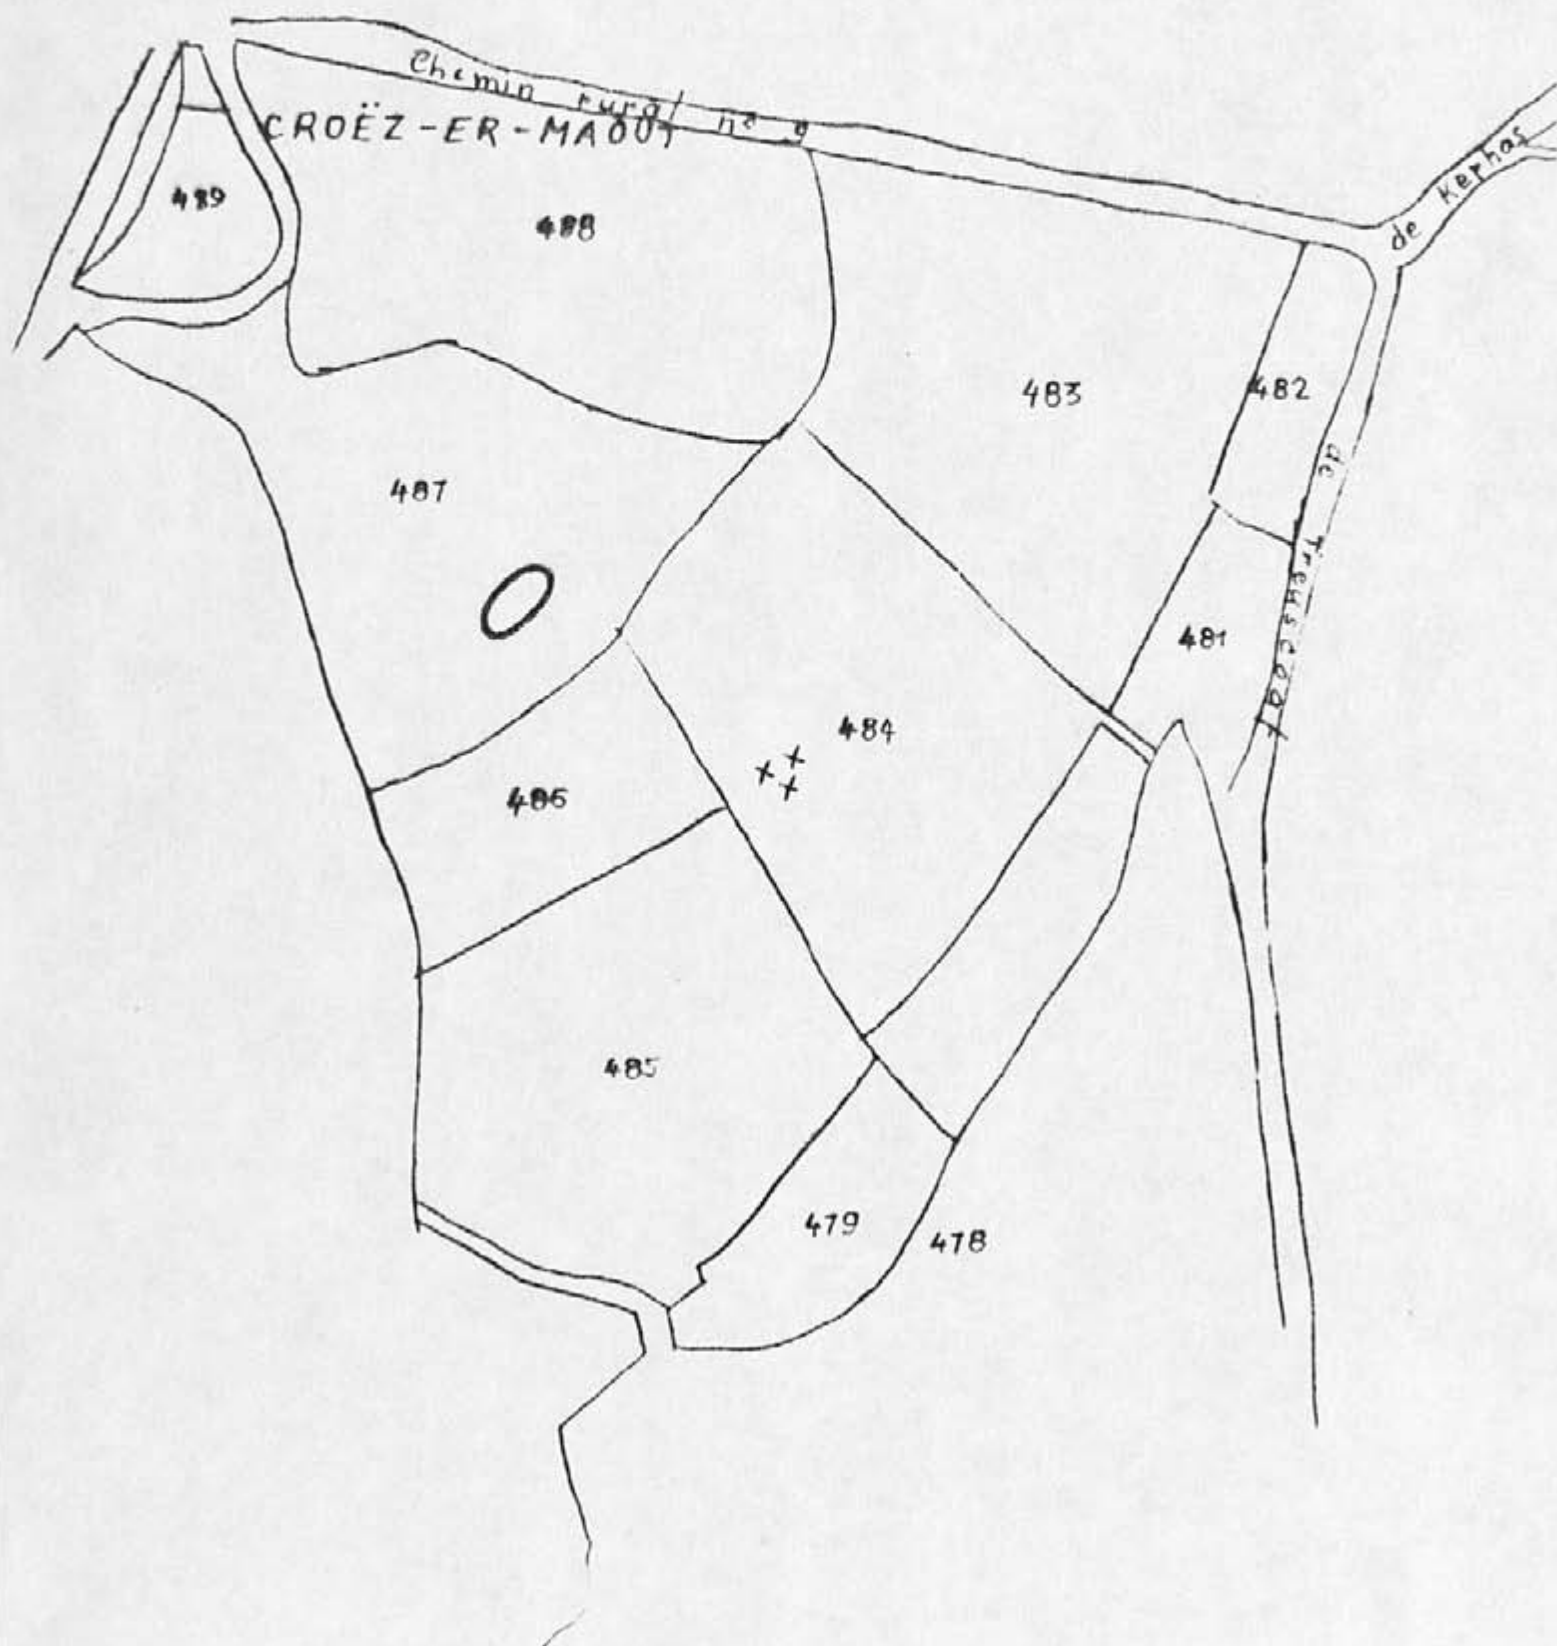

PRIZAC (56)
C2 cadastre 1967
Parcelle 484
Fond de vase

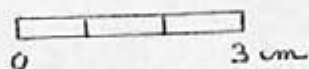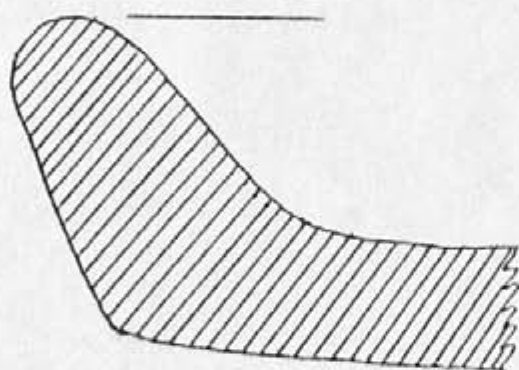



SKOL-UEHEL AR VRO
INSTITUT CULTUREL
DE BRETAGNE

56-182.007-AH

Sté Archéologie Histoire
du Pays de Lorient
Cité Allende
56100 LORIENT

Département : MORBIHAN

Commune : PRIZIAC

Lieu-dit : KERHAS

N° Identification du site : / / / /

Nature : Stèle gauloise

Diamètre moyen : m.

Datation : Age du Fer

Protection : MH 15 SC 51

DESCRIPTION

Stèle hémisphérique, de section légèrement ovale.

Diamètre: 70 à 80 cms . Hauteur: 40 cms

RENSEIGNEMENTS COMPLEMENTAIRES

☐ Fouilles

☐ Plans

☐ Témoignages

☐ Sondages

☐ Photographies

☐ Tradition orale

☐ Etude inédite

☐ Photographies aériennes

☐ Mobilier

☐ Documents divers

pouvant être obtenus auprès de : Société d'Histoire et d'Archéologie du Pays de Lorient

BIBLIOGRAPHIE

☒ Simple mention

☐ Recherche approfondie

Detoc A.M. " Découvertes récentes dans les régions du Faouët et de Ploerdut "

Bulletin de la S.H.A.P.L. 1988 - 89 p. 48

Cadastre

Année : 1967

Section(s) et parcelle(s) : C2 parc. 321


Coordonnées de l'épicentre

Zone Lambert : 1 ou 11


X = 169,25

Y = 356,17

Altitude NGF :

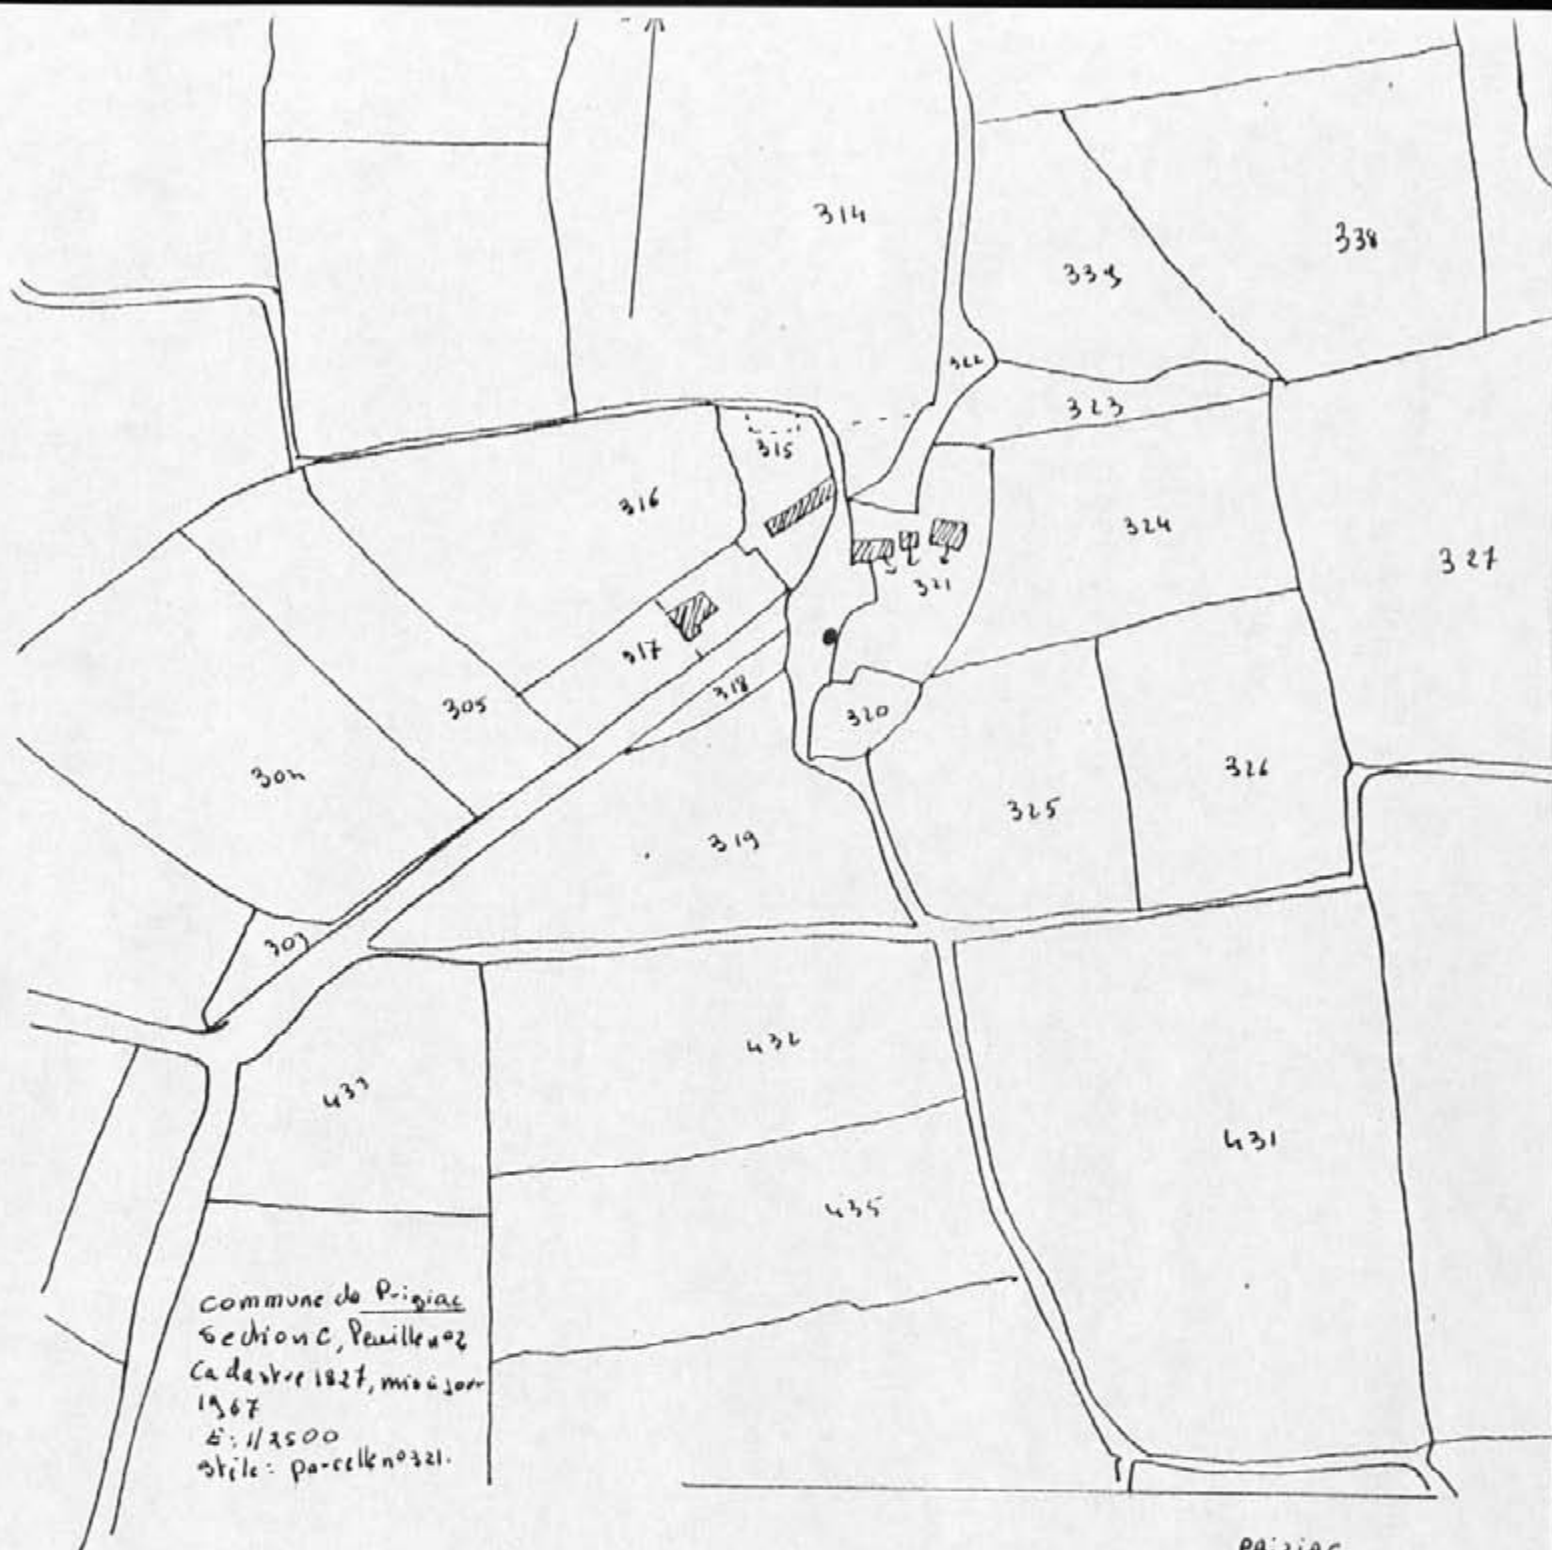

PRIZIAC.
 Kerhas.

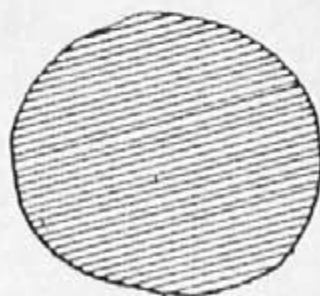

0 ————— 4m.



SKOL UHELAR VRO
INSTITUT CULTUREL
DE BRETAGNE

56.182.003. AH

Sté Archéologie Histoire
du Pays de Lorient
Cité Allende
56100 LORIENT

Département : MORBIHAN

Commune : PRIZIAC

Lieu-dit : KERHAS

N° Identification du site : / / / /

Nature : SITE DE SURFACE

Diamètre moyen : m.

Datation : GALLO - ROMAIN

Protection : MH 15 SC 51

DESCRIPTION

Site de surface (50 x 25m) dans le sud de la parcelle 431, se prolongeant dans la parcelle 441. Le mobilier recueilli en surface est très fragmenté:

- Tegulae, imbres, briques : 2,50kg environ (Croquis joint)
- Poterie commune : une cinquantaine de fragments, dont un frgt de panse d'amphore et un frgt de poterie fine, noire, bien lustrée.
- Céramique sigillée : 5 frgts dont rebords de DRAG 37 et DRAG 38, et un fond de tasse.

Substructions d'un bâtiment quadrangulaire dans la parcelle 441, détecté par reconnaissance aérienne. Dimensions : 11,5 x 9,9 x 8,9 x 7,6m. L'épaisseur des murs est de 40cm environ.

RENSEIGNEMENTS COMPLEMENTAIRES

☐ Fouilles

☐ Plans

☒ Témoignages

☐ Sondages

☒ Photographies

☐ Tradition orale

☒ Etude inédite

☒ Photographies aériennes

☒ Mobilier

☐ Documents divers

pouvant être obtenus auprès de : Soc. d'Hist. et d'Archéo. du Pays de Lorient

BIBLIOGRAPHIE

☐ Simple mention

☐ Recherche approfondie

SITE INEDIT (Sera publié en 1990 dans le bulletin de la SEAPL)

Cadastre

Année : 1967

Section(s) et parcelle(s) : C2 431 et 441
(Extrait plan cadastral joint)


Coordonnées de l'épicentre


Zone Lambert : X 00 11

X = 169,350

Y = 355,950

Altitude NGF : 175m

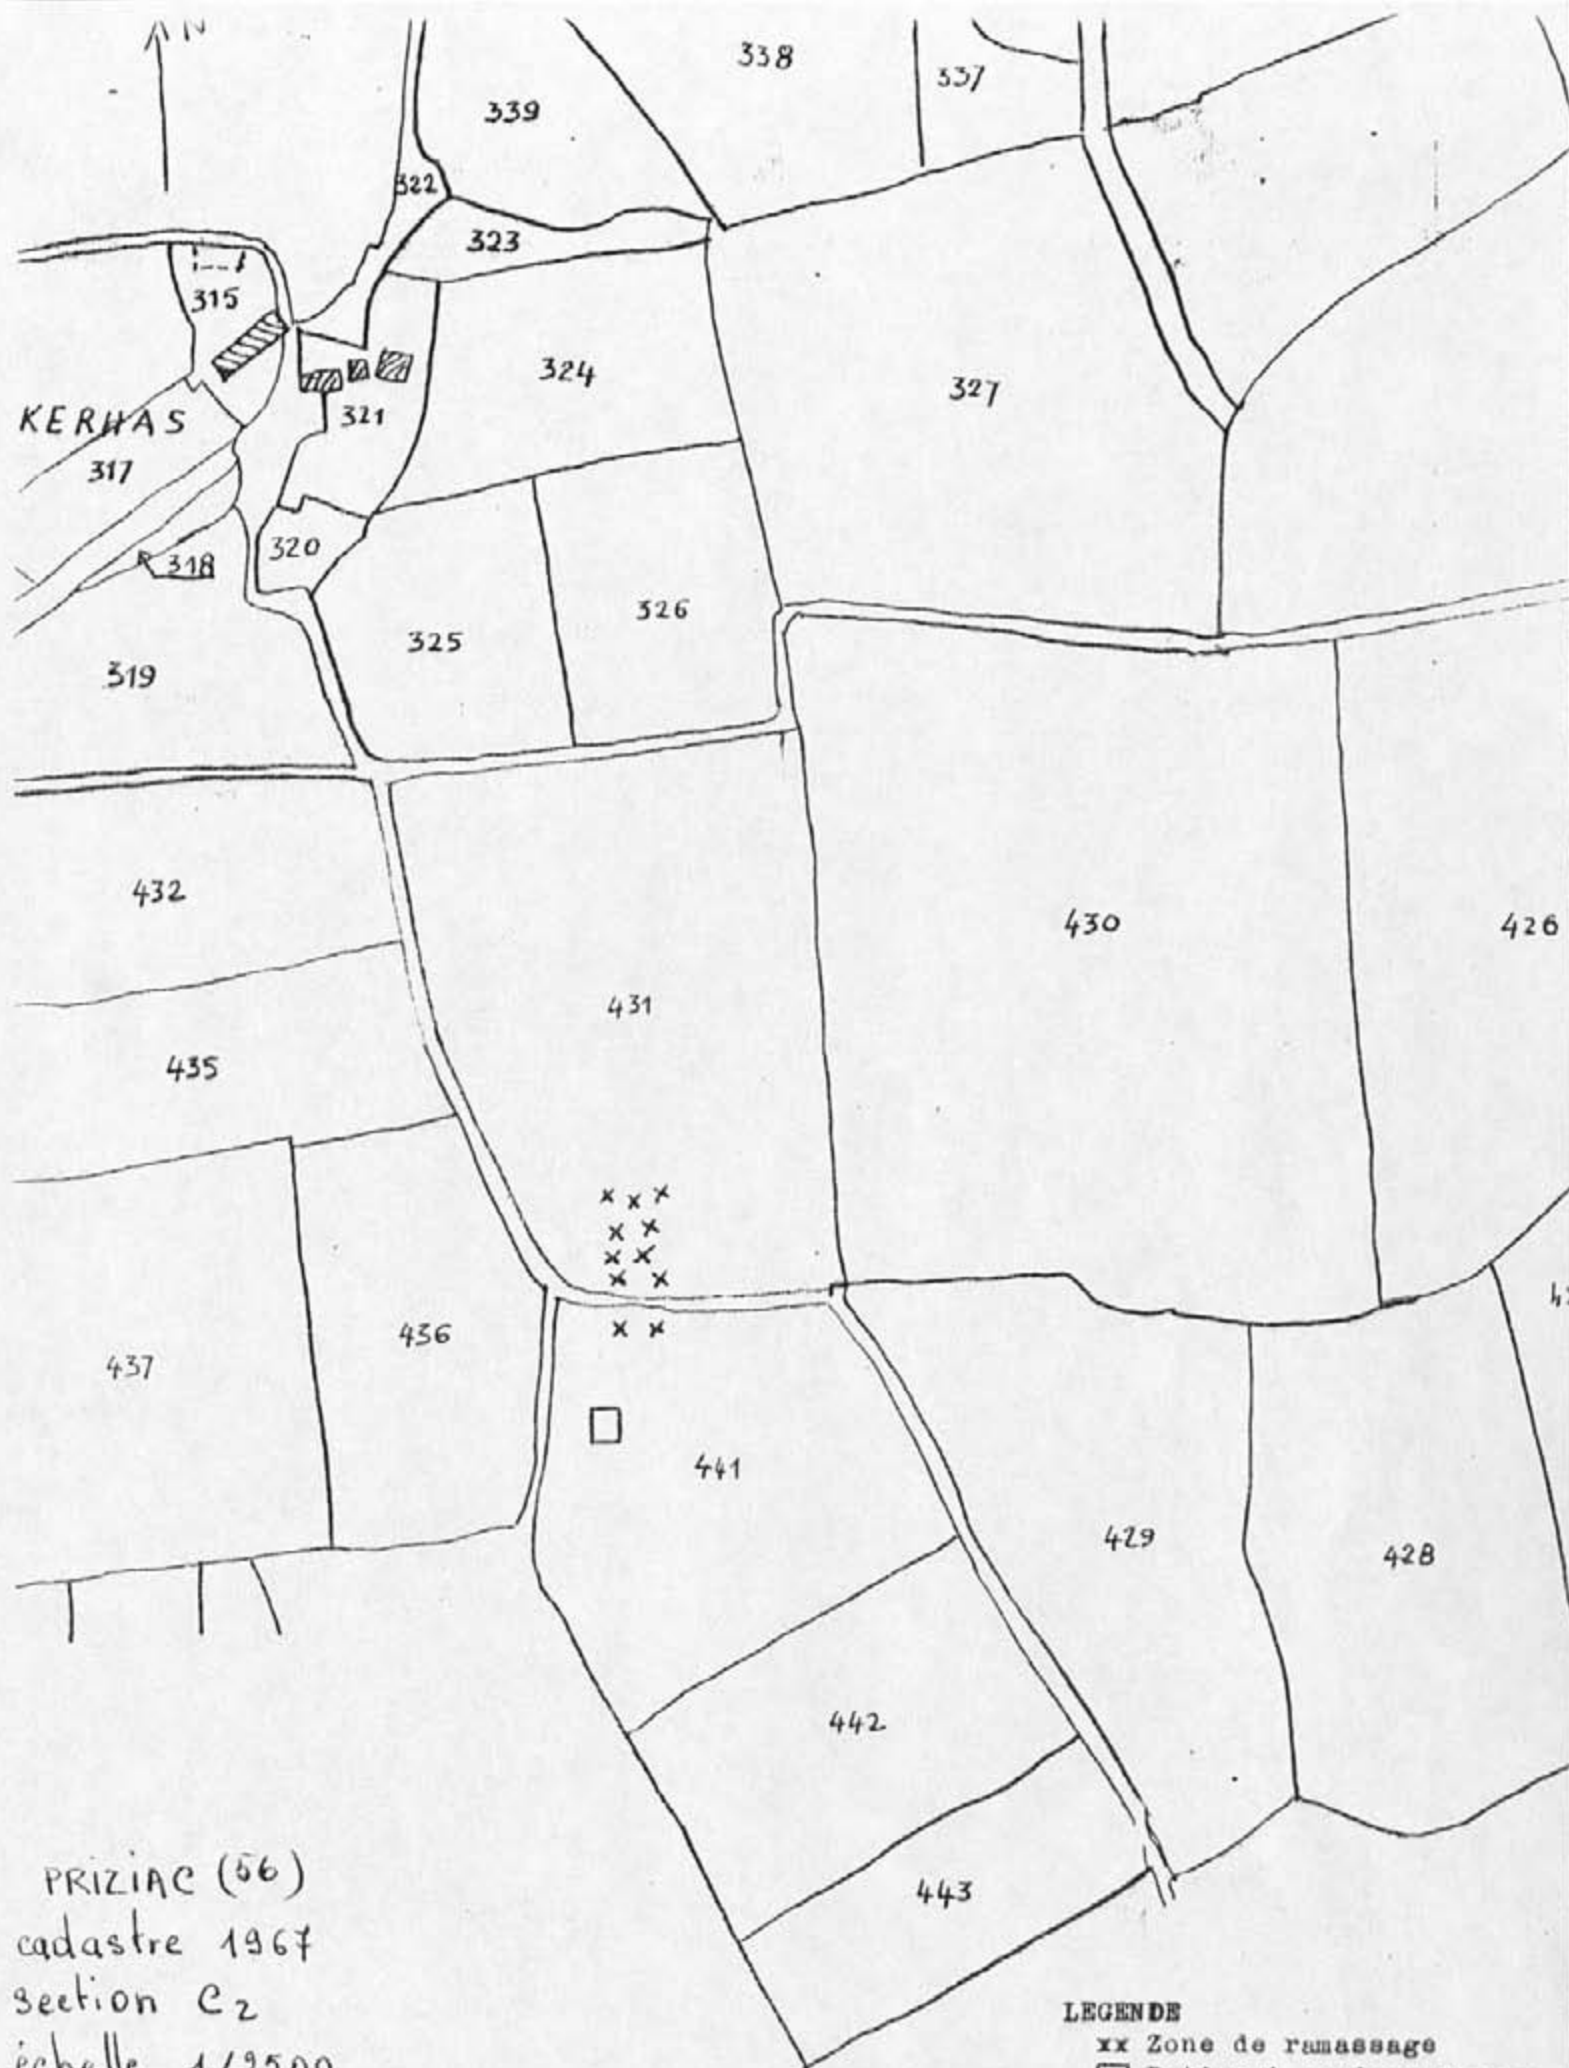

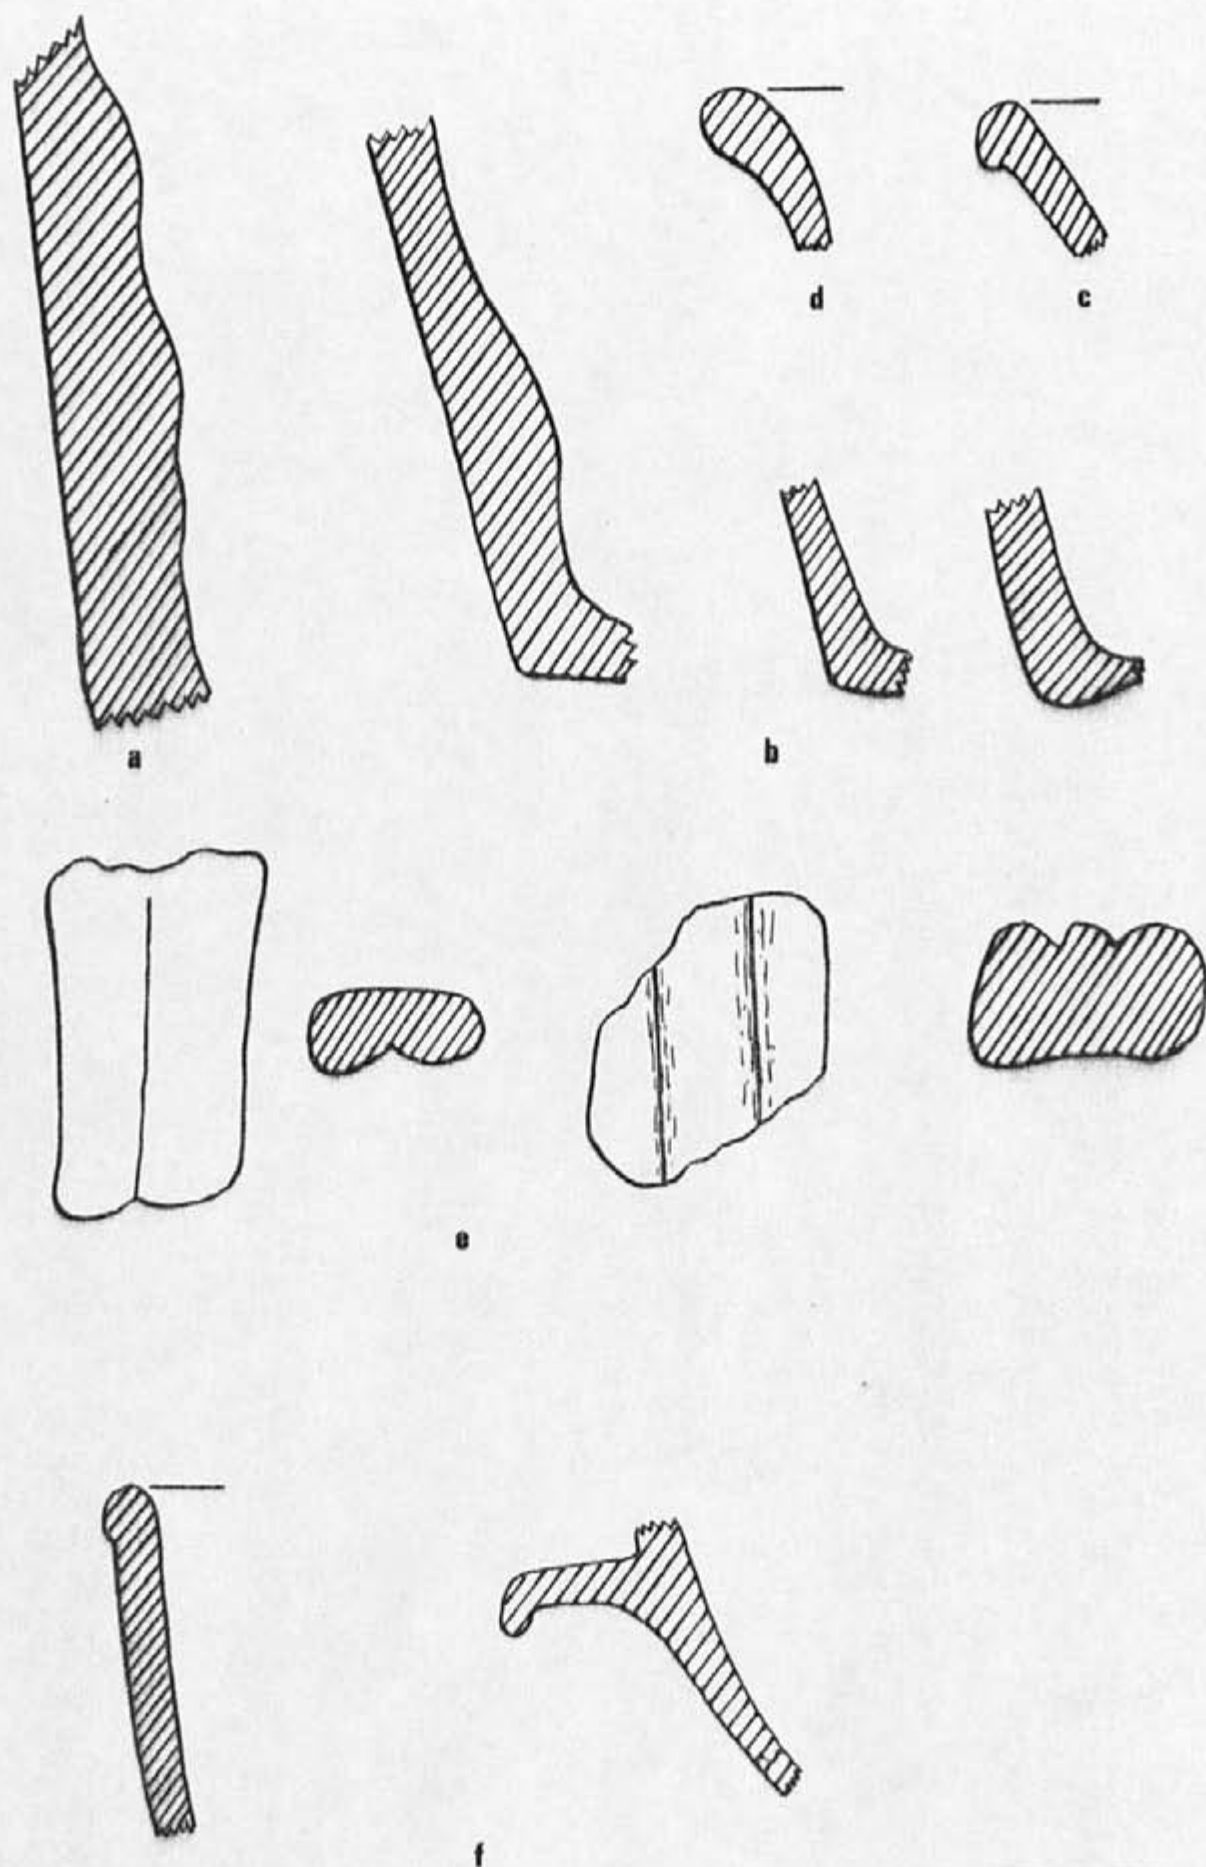

PRIZIAC . Sous-section C2 . Parcelles 431 et 441 .

a . Panse d'amphore

b . Poterie commune . Fonds .

c . Rebord en argile noire, fine, lustrée

d . Poterie commune . Rebord . e . Poterie commune . Anse .

f . Céramique sigillée . Rebords DRAG 37 et DRAG 38 .



SKOL-UEHAR VRO
INSTITUT CULTUREL
DE BRETAGNE

56-182-008.AH

Sté Archéologie Histoire

du Pays de Lorient

Cité Allende

56100 LORIENT

Département : MORBIHAN

Commune : PRIZIAC

Lieu-dit : BOTQUENVEN

N° Identification du site : / / / /

Nature : Stèle gauloise

Diamètre moyen : m.

Datation : Age du Fer

Protection : MH 15 5C 51

DESCRIPTION

Stèle quadrangulaire à angles tronqués et sommet arrondi. Trouvée à proximité d'une allée couverte. Actuellement dans une cour de ferme du village. hauteur: 65cms ; base: 60cms x 60cms

RENSEIGNEMENTS COMPLEMENTAIRES

☐ Fouilles

☐ Plans

☐ Témoignages

☐ Sondages

☐ Photographies

☐ Tradition orale

☐ Etude inédite

☐ Photographies aériennes

☐ Mobilier

☐ Documents divers

pouvant être obtenus auprès de : Société d'Histoire et d'Archéologie du Pays de Lorient

BIBLIOGRAPHIE

☒ Simple mention

☐ Recherche approfondie

Detoc A.M. " Découvertes récentes dans les régions du Faouët et de Ploerdut "

Bulletin de la S.H.A.P.L. 1988-89 p.48

Cadastre

Année : 1967

Section(s) et parcelle(s) : F1 , 159


Coordonnées de l'épicentre

Zone Lambert : 1 ou 11

X = 168,10

Y = 353,80


Altitude NGF :

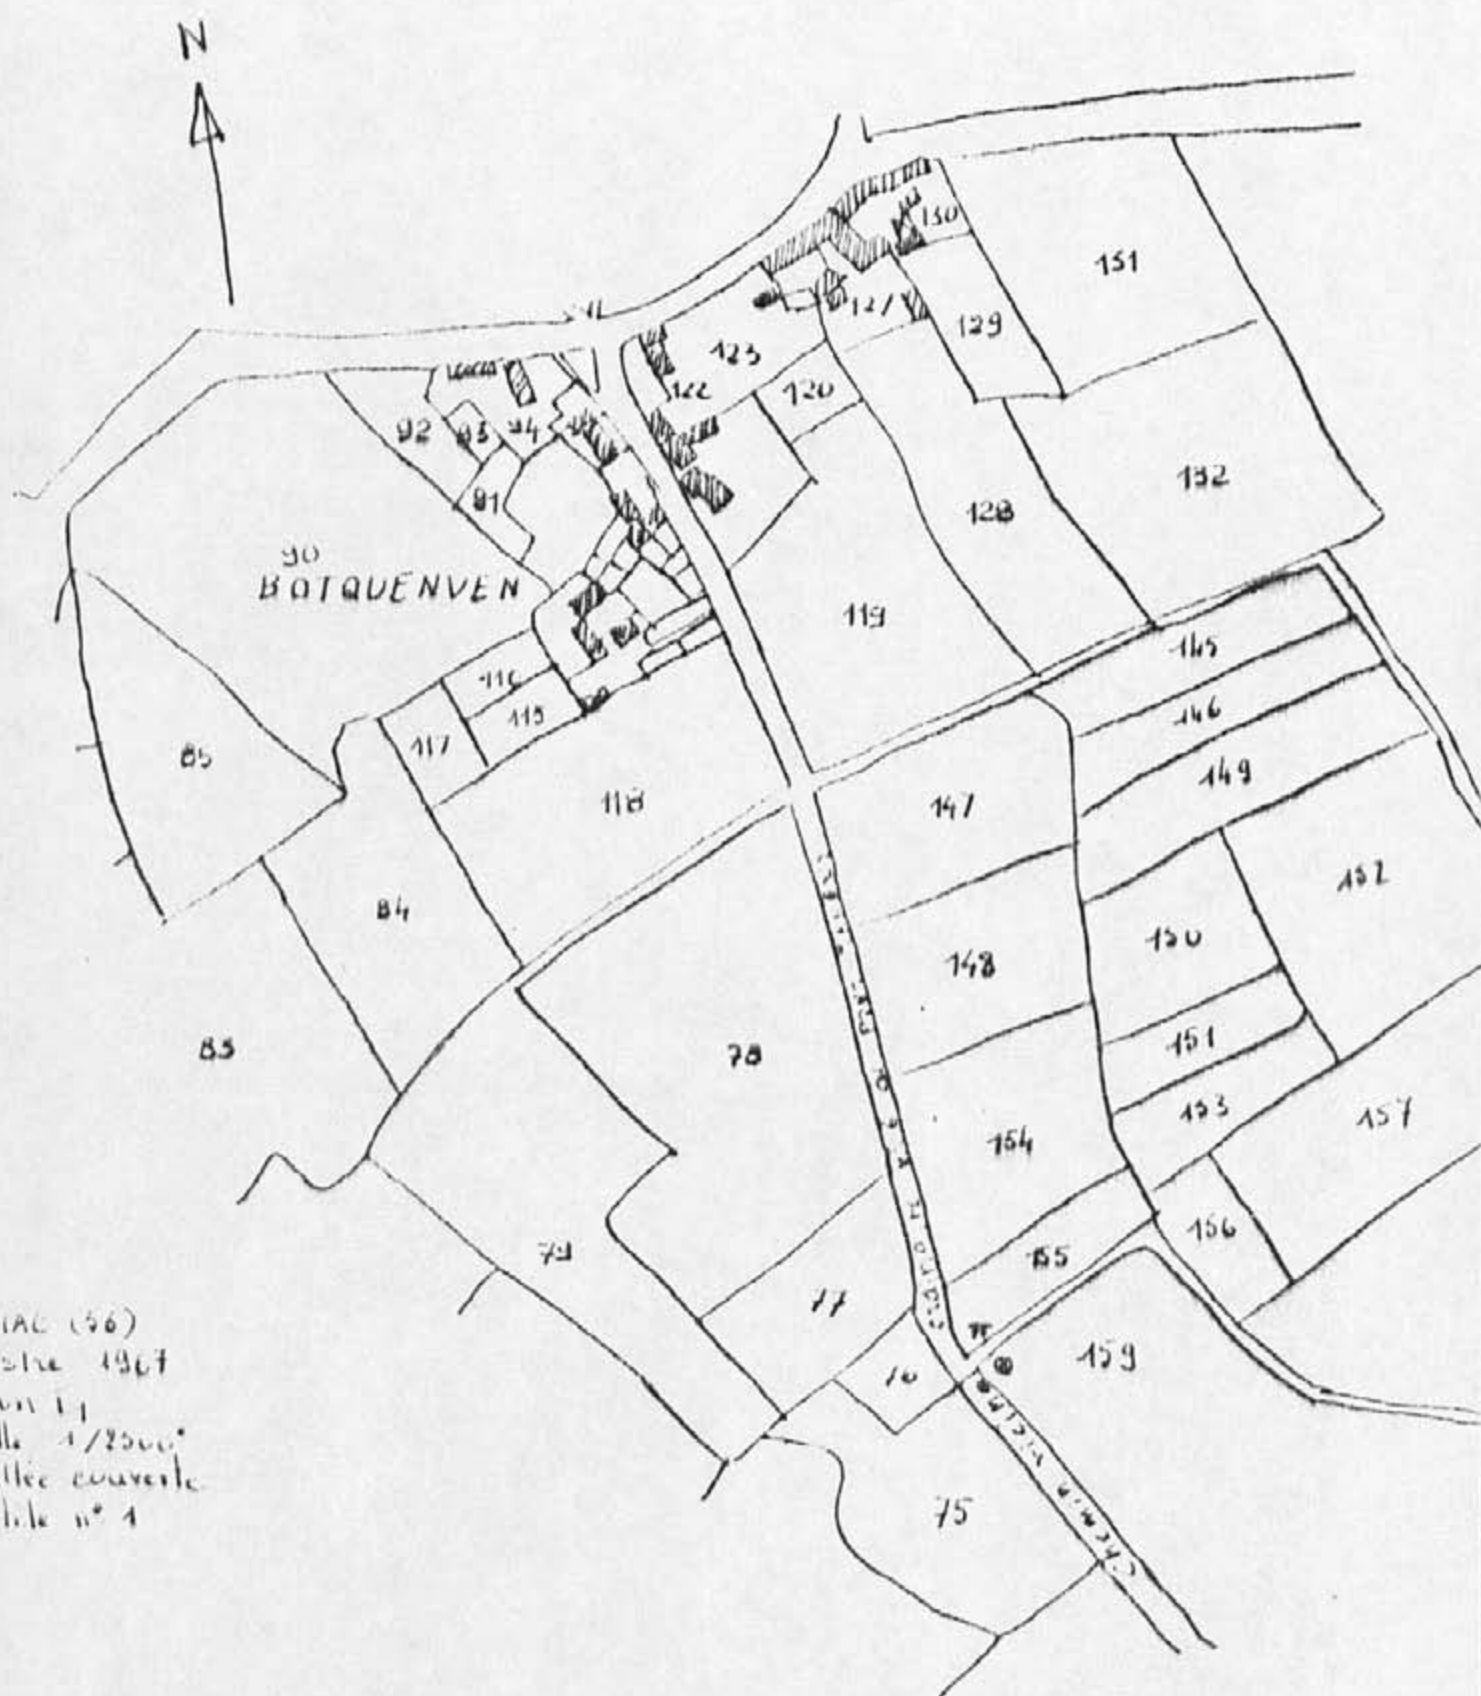

PRIZIAC (56)
cadastre 1967
Section 1
échelle 1/2500
Rue allée couverte

PRIZIAC

BOTQUENUEN.

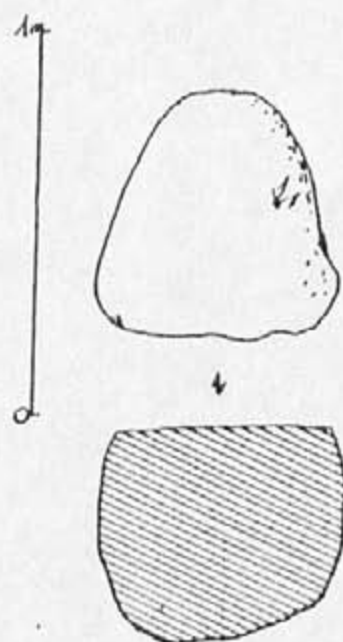

Section base



SKOL-UHEL AR VRO
INSTITUT CULTUREL
DE BRETAGNE

56-182.009. AH

Sté Archéologie Histoire
du Pays de Lorient
Cité Allende
56100 LORIENT

Département : MORBIHAN

Commune : PRIZIAC

Lieu-dit : SAINT MICHEL

N° Identification du site : / / / /

Nature : Stèle gauloise

Diamètre moyen : m.

Datation : Age du Fer

Protection : MH 15 SC 51

DESCRIPTION

Stèle hémisphérique. Diamètre: 0m85 ; Hauteur: 0m50

Sommet creusé d'une cavité carrée

RENSEIGNEMENTS COMPLEMENTAIRES

☐ Fouilles

☐ Plans

☐ Témoignages

☐ Sondages

☐ Photographies

☐ Tradition orale

☐ Etude inédite

☐ Photographies aériennes

☐ Mobilier

☐ Documents divers

pouvant être obtenus auprès de : Société d'Histoire et d'Archéologie du Pays de Lorient

BIBLIOGRAPHIE

☒ Simple mention

☐ Recherche approfondie

Detoc A.L. " Découvertes récentes dans les régions de Paouët et de Ploerdut "

Bulletin de la S.H.A.P.L. 1988-89 p.48

Cadastre

Année : 1967

Section(s) et parcelle(s) : A1 parc. 80


Coordonnées de l'épicentre

Zone Lambert : 1 ou 11

X = 170,75


Y = 360,57

Altitude NGF :

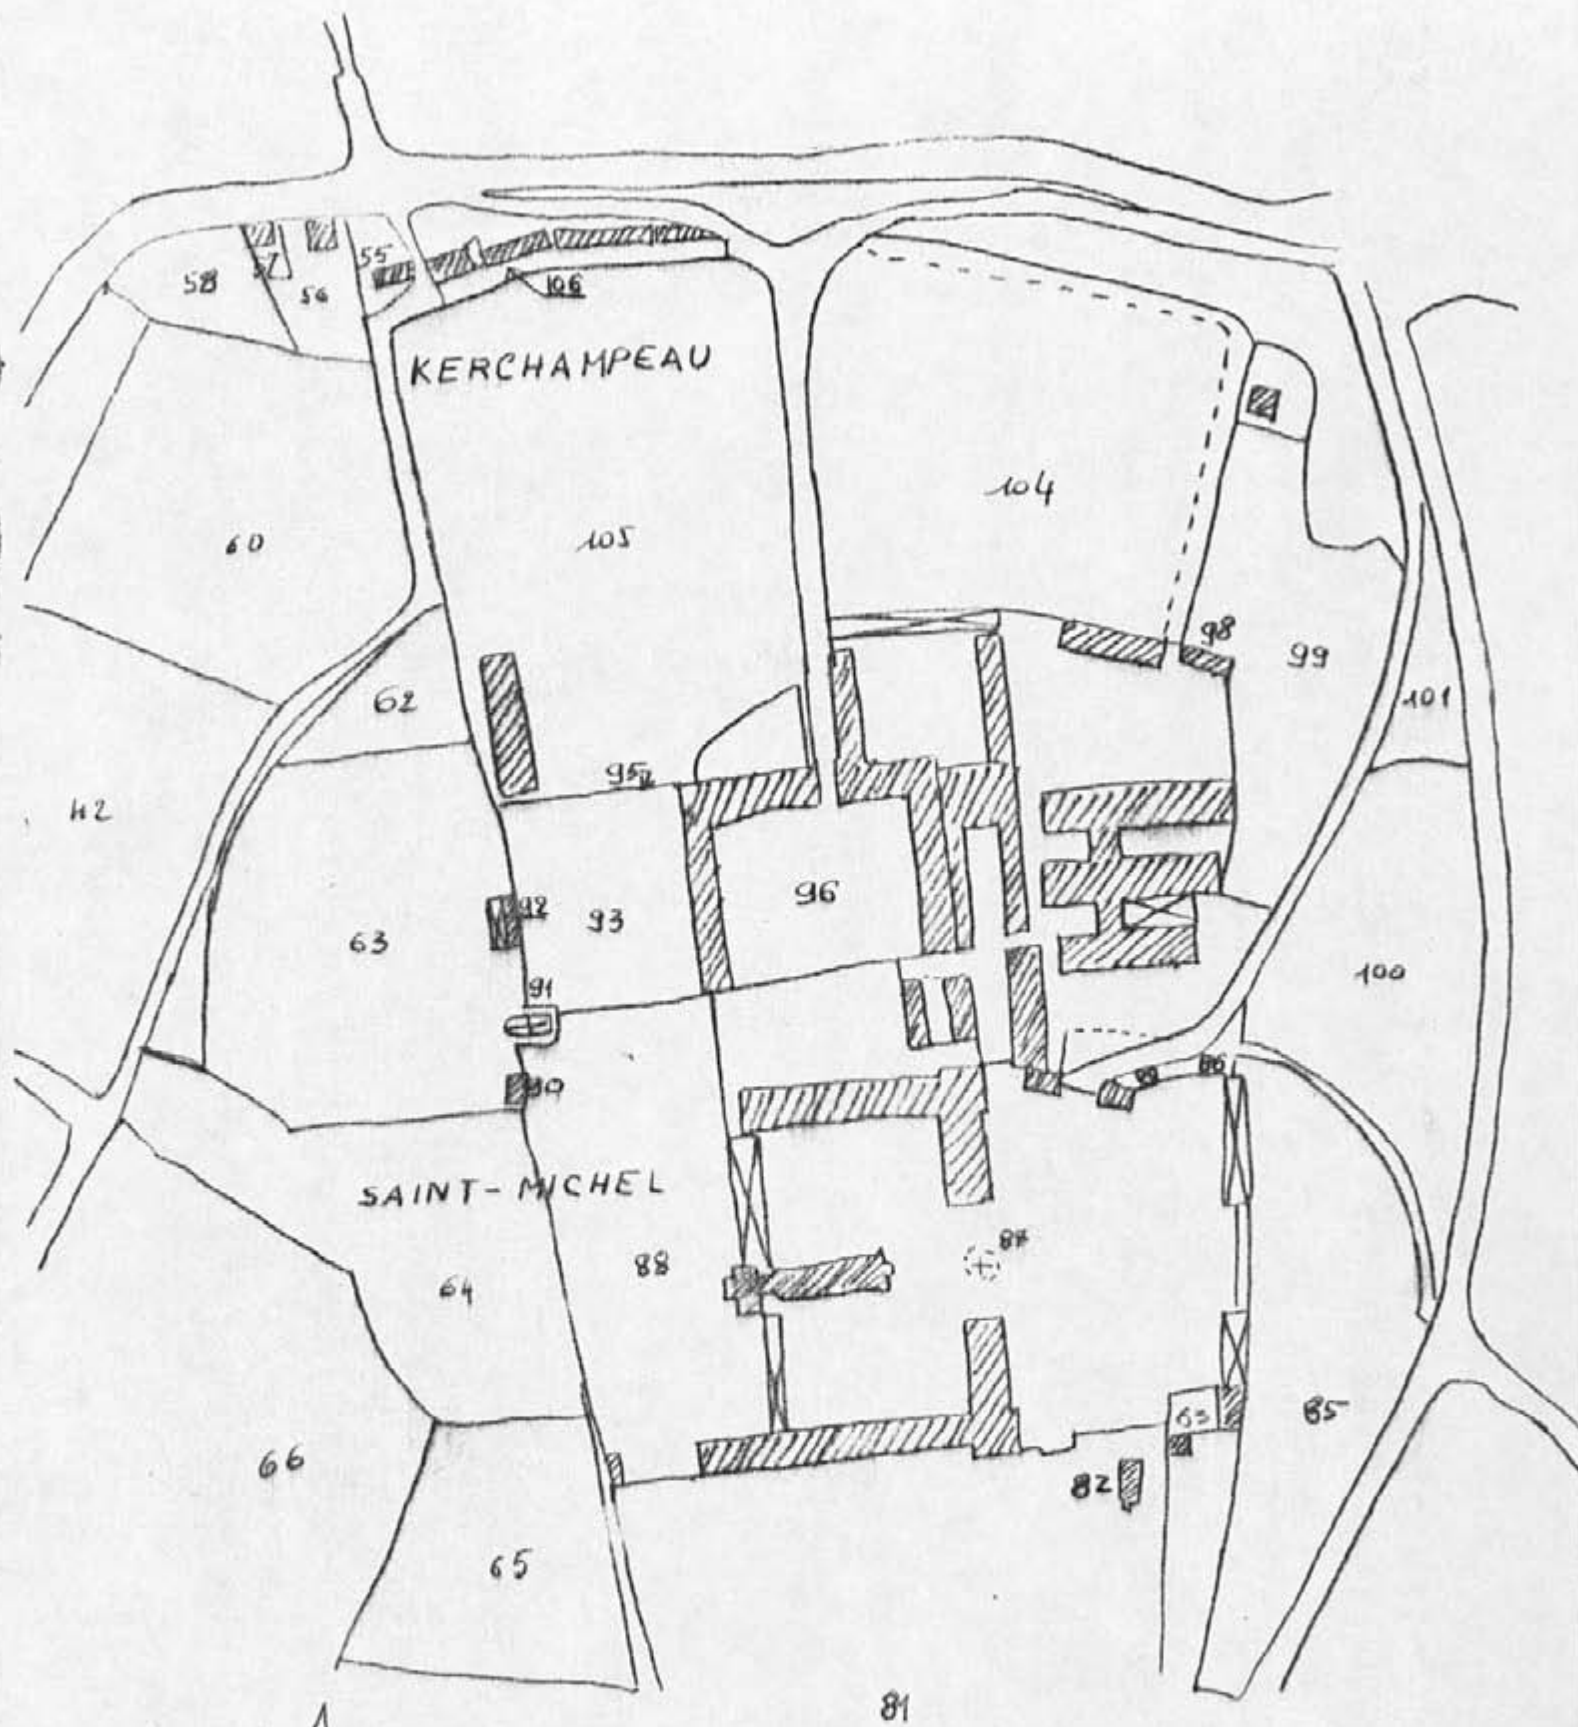

PRIZIAC (56)
 CADASTRE 1967
 échelle 1/2500^e
 section A₁
 ⊗ stèle

PRIZIAC
École St Michel

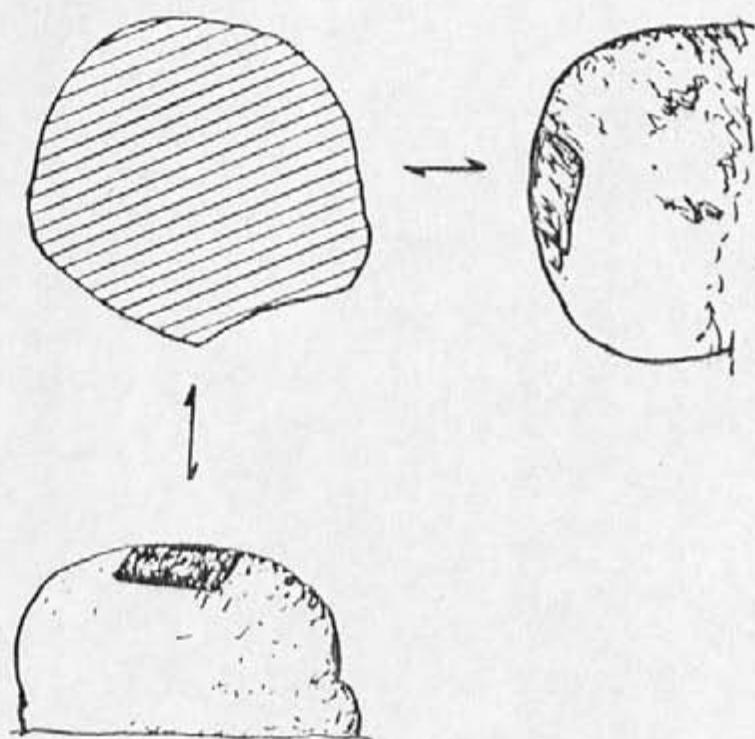



SKOL-UEHEL AR VRO
INSTITUT CULTUREL
DE BRETAGNE

56-182.013.AH

Sté Archéologie Histoire

du Pays de Lorient

Cité Allende

56100 LORIENT

Département : MORBIHAN

Commune : PRIZIAC

Lieu-dit : BOTQUENVEN

N° Identification du site : / / / /

Nature : Stèle gauloise

Diamètre moyen : m.

Datation : Age du Fer

Protection : MH IS SC SI

DESCRIPTION

Stèle hémisphérique. Quelques cupules dispersées sur la surface.
Provient d'un talus en bordure de la voie ancienne Priziac - Le Faouët
Diamètre: 70 à 80cms ; Hauteur: 60 cms

RENSEIGNEMENTS COMPLEMENTAIRES

☐ Fouilles

☐ Plans

☐ Témoignages

☐ Sondages

☐ Photographies

☐ Tradition orale

☐ Etude inédite

☐ Photographies aériennes

☐ Mobilier

☐ Documents divers

pouvant être obtenus auprès de : Société d'Histoire et d'Archéologie du Pays de Lorient

BIBLIOGRAPHIE

☒ Simple mention

☐ Recherche approfondie

Detoc A.M. " Découvertes récentes dans les régions du Faouët et de Ploerdut "
Bulletin de la S.H.A.P.L. 1988 - 89 p.48

Cadastre

Année : 1967

Section(s) et parcelle(s) : E2 , 396


Coordonnées de l'épicentre

Zone Lambert : I ou 11

X = 168,05

Y = 354,22

Altitude NGF :

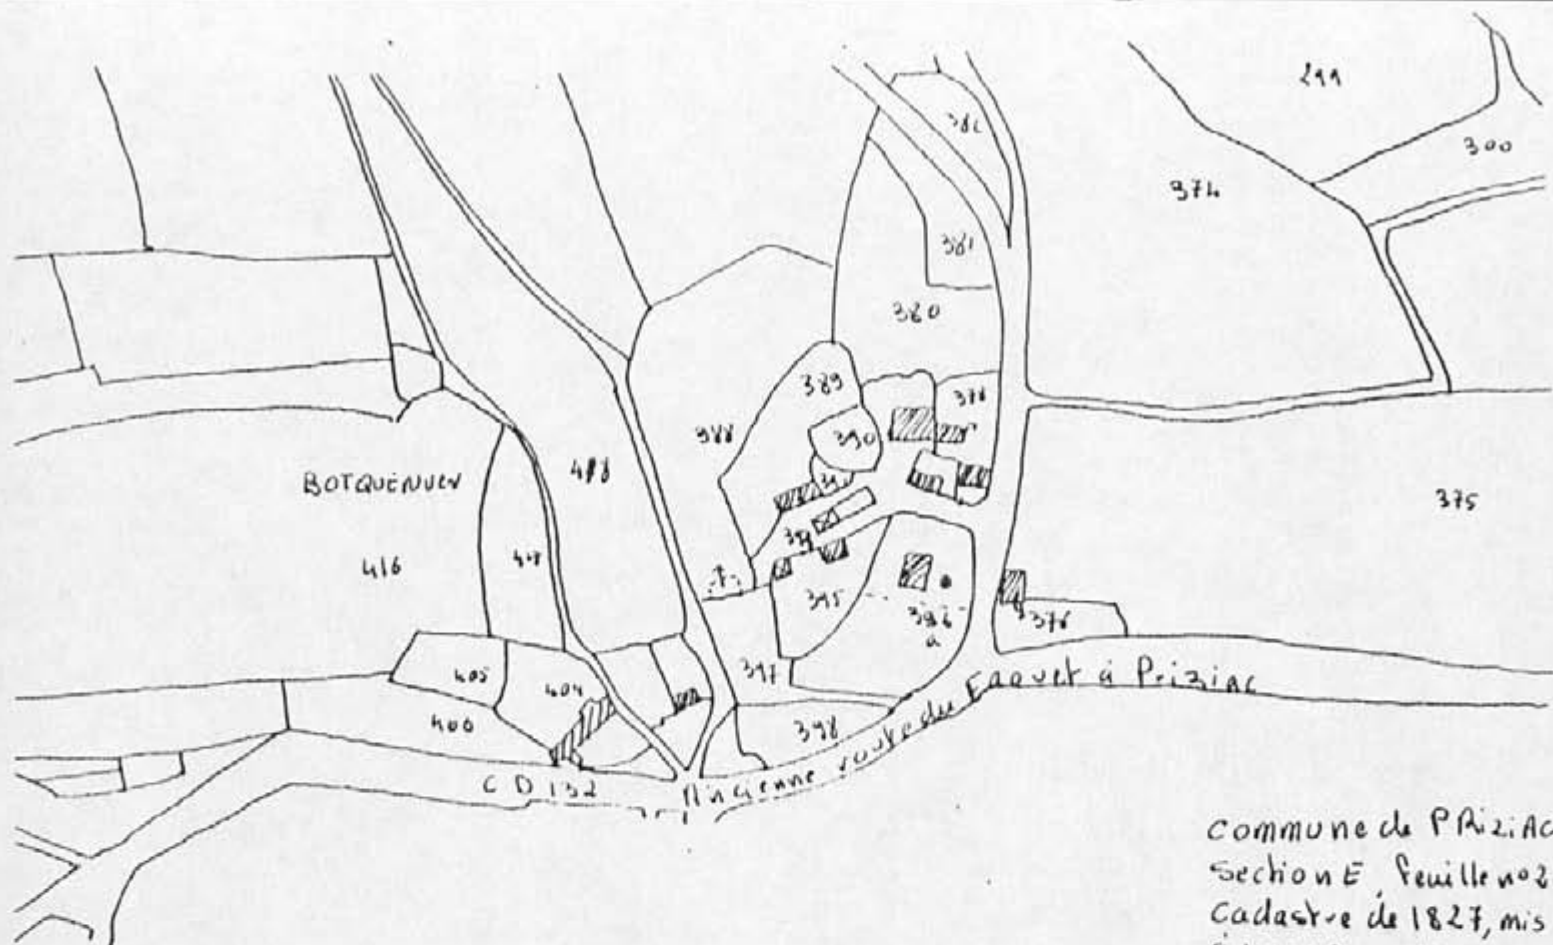

Commune de PRIZIAC
 Section E, feuille n°2
 Cadastre de 1827, mis
 à jour pour 1967
 Éch. 1/2500
 Série: parcelle n° 396

PRIZIAC
 Botquenven
 série 2. (villages)

